


330

3.16.74B	SZACHT
m ²	-



3.01.037	POKÓJ 330
m ²	20/POS. FIA
TYP POKOJU	A
ROOM TYPE	

3.01.036	POKÓJ 330
m ²	20/POS. FIA
TYP POKOJU	A
ROOM TYPE	

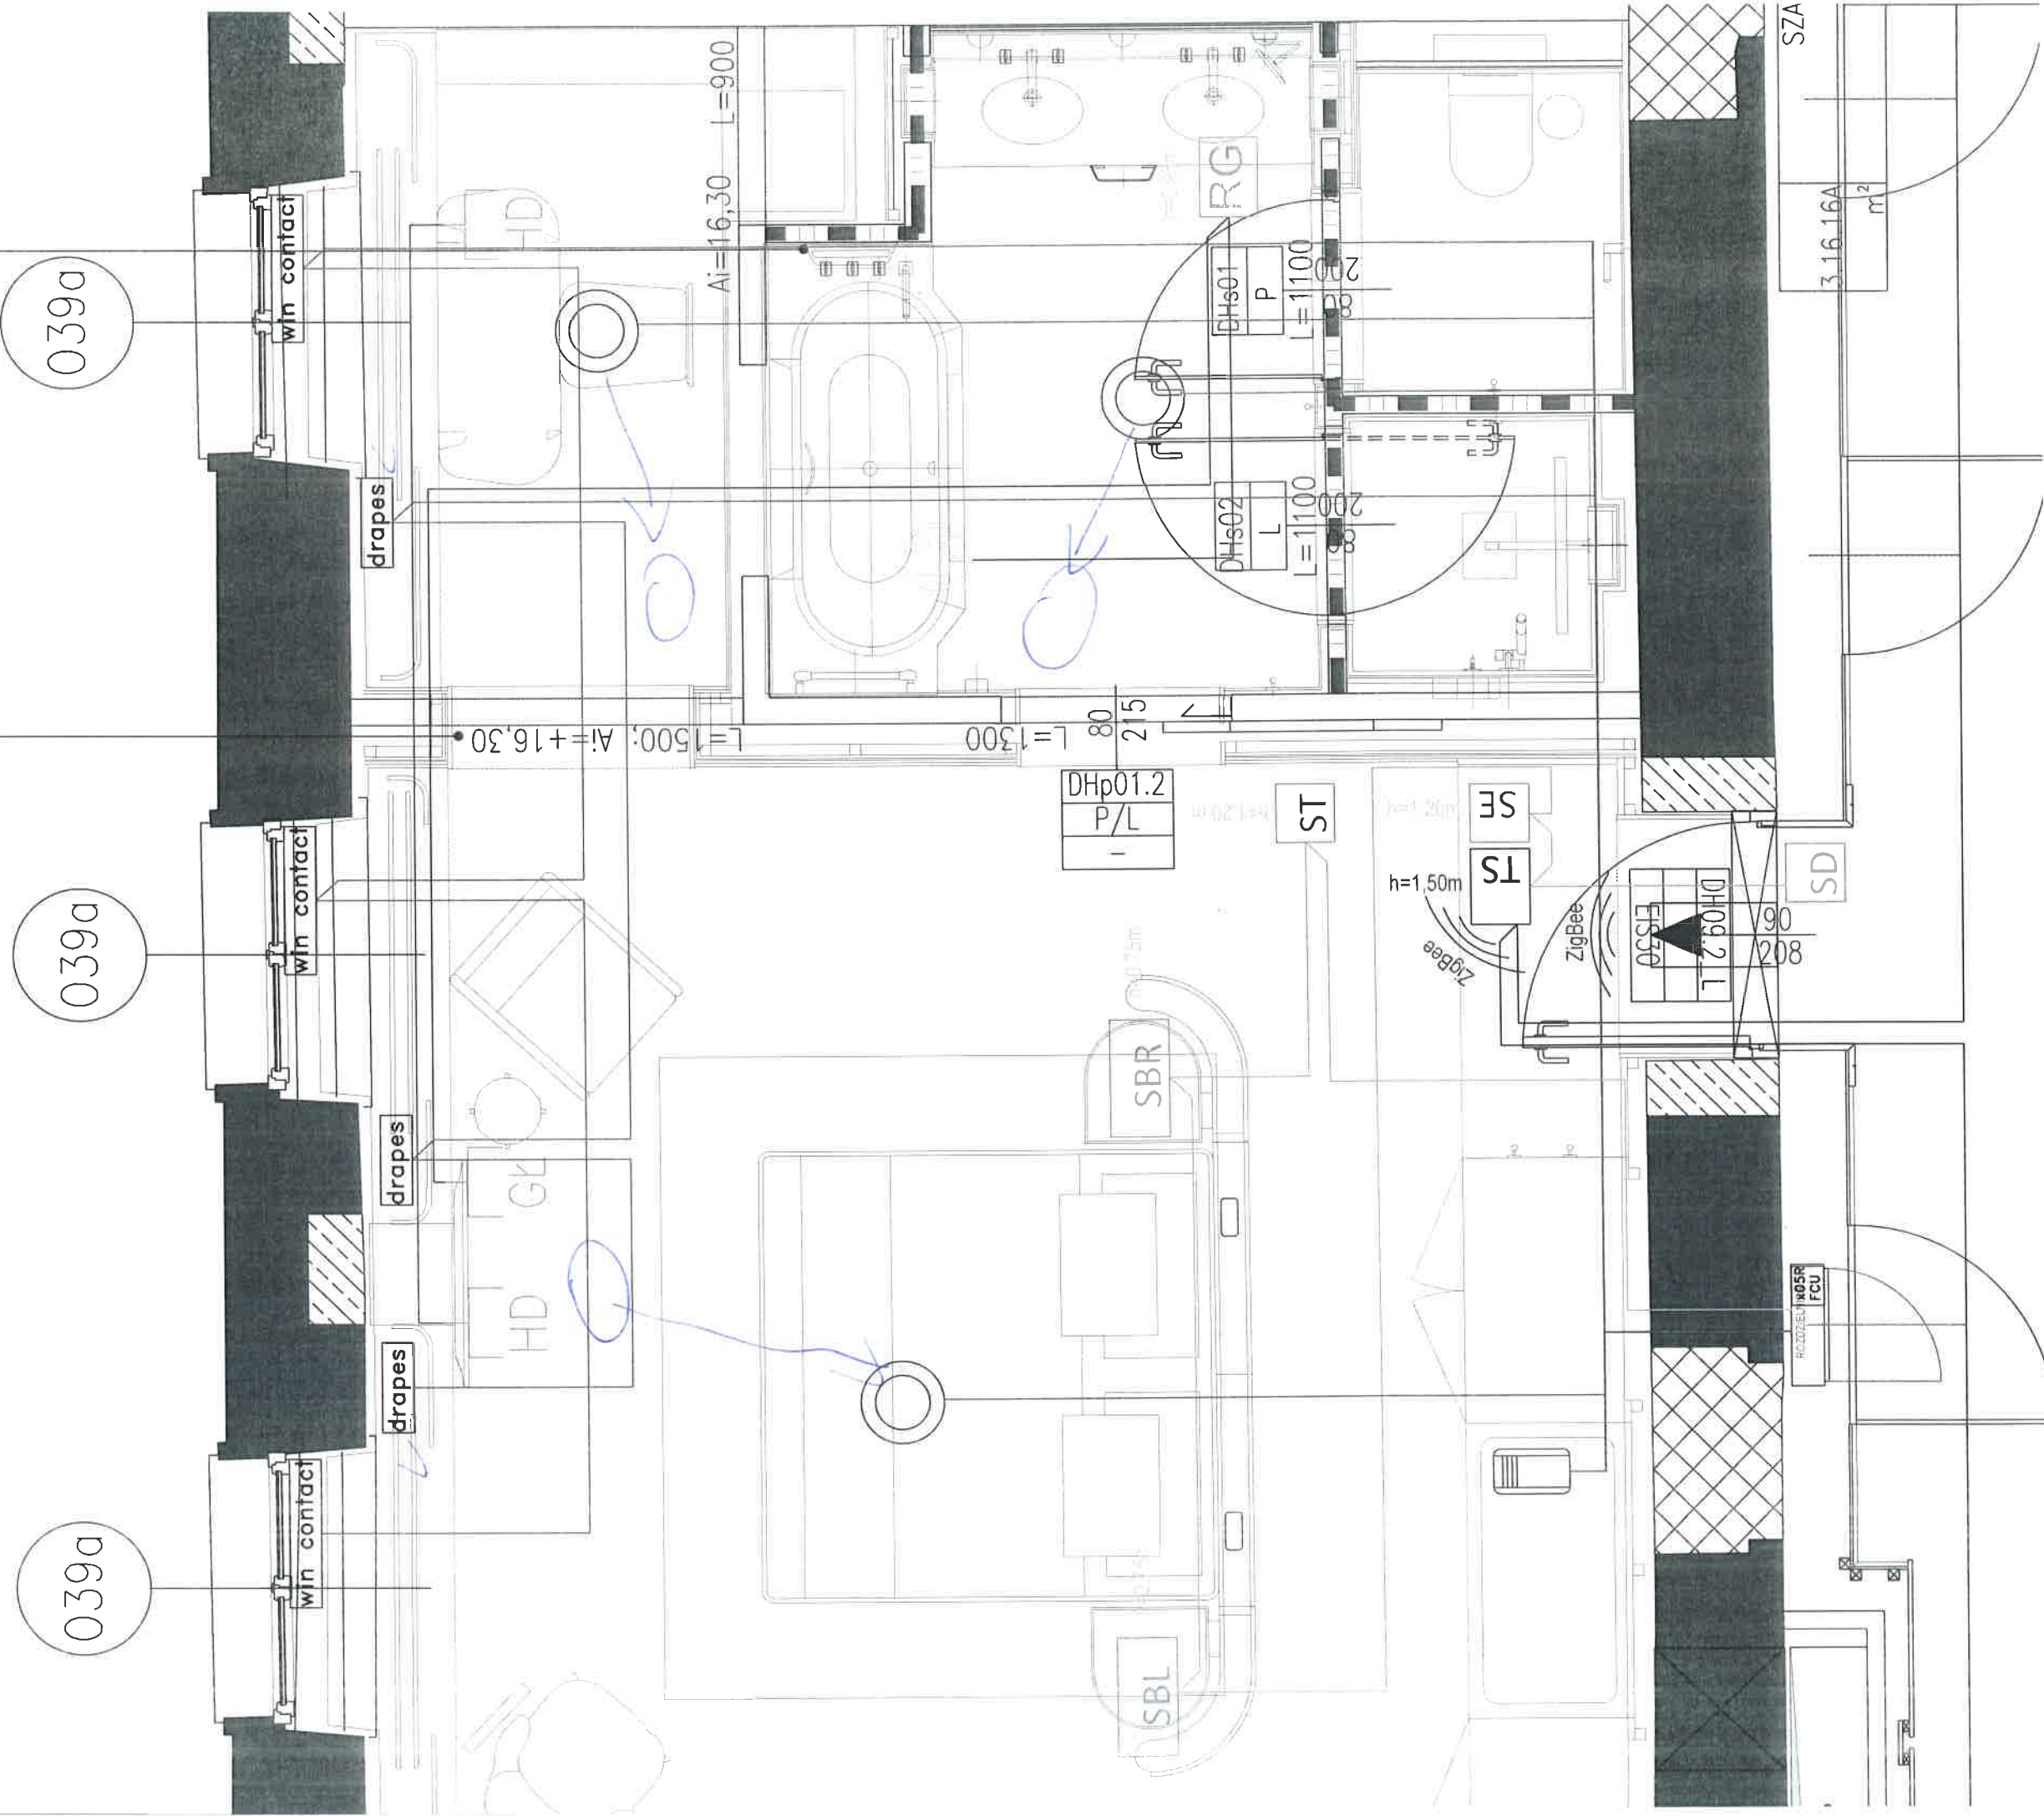


330

Nie drucie konstruktion
Okno DESK ROOMU

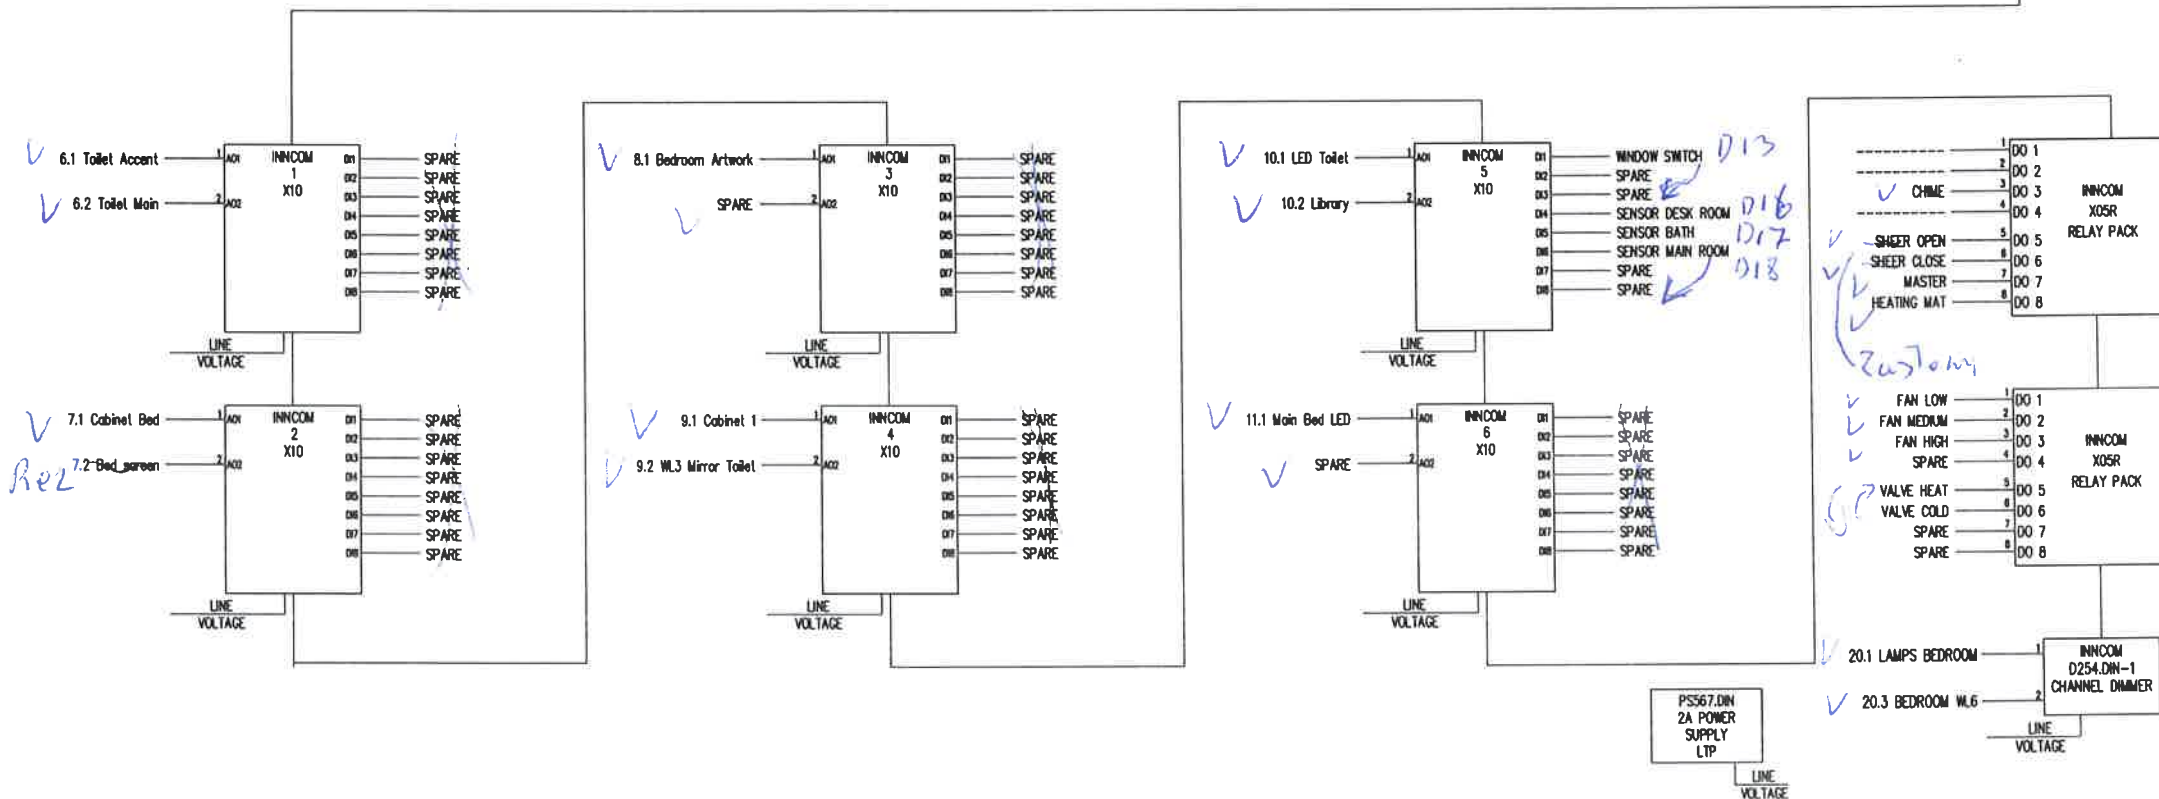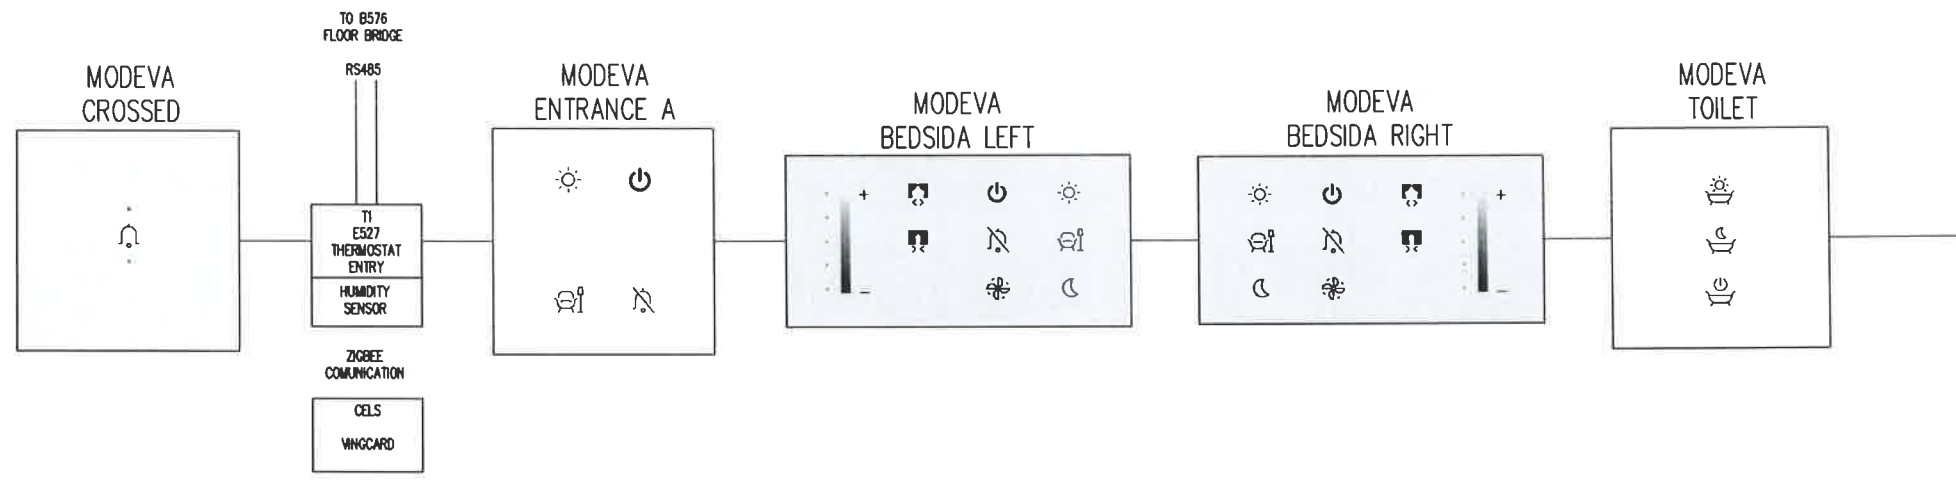

A	09.2018	Aktualizacja sygnałów	M. Kiszkurko
NR REWIZJI	DATA	OPIS ZMIANY	AUTOR

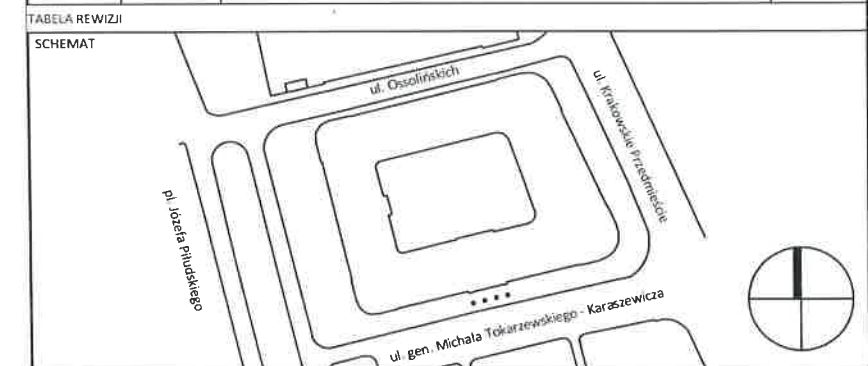

INWESTOR	H.E.S.A Spółka z ograniczoną odpowiedzialnością Sp. k. ul. Krakowskie Przedmieście 13, 00-071 Warszawa		
OBIEKT	HOTEL EUROPEJSKI REMONT I PRZEBUDOWA ELEWACJI I WNĘTRZ, ROZBIÓRKA I NOWA ZABUDOWA DZIĘDŹNICA, BUDOWA GARAZU PODZIEMNEGO, NADBUDOWA - ROZBUDOWA PODDAŚZA		
ADRES INWESTYCJI	WARSZAWA, UL. KRAKOWSKIE PRZEDMIEŚCIE 13		
FAZA	DOKUMENTACJA POWYKONAWCZA		
BRANŻA	INSTALACJE ELEKTRYCZNE (IE)		
GŁÓWNY ARCHITEKT	Architecte D.P.L.G. Jocelyn Frederic Fillard upr. nr W/21/2009		
PROJEKTANT	mgr inż. Tomasz Gańko upr. nr MAZ/0297/PWOE/04		
SPRAWDZAJĄCY	mgr inż. Andrzej Zakrzewski upr. nr WAM/0012/PWOE/10		
OPRACOWANIE	Marcin Kiszkurko inż. Joanna Holica		
NUMER DOKUMENTU	HE_PPW_IE_03_525_011__A_F		
DATA	09.2018		
TEMAT	Instalacje automatyki pokoju hotelowego		
NAZWA RYSUNKU	Schemat systemu INCOM, pakietu typu A, poziom 03		
T./Z./CZ.	525	SKALA	-
NR RYSUNKU	525_11	A	

GRUPA PROJEKTOWA:
Architektura:

SUD
SudArchitekt Polska Sp. z o.o.
ul. Chmielna 19
00-021 Warszawa
tel: +48 22 556 59 00
fax: +48 22 556 59 10
e-mail: sud@sudarchitects.com

Konstrukcja:
Fort
FORT P O L S K A Sp. z o.o.
ul. Nowotorska 8
85-840 Bydgoszcz
tel/fax: +48 52 361 46 46 / 47
e-mail: poczta@fort.pl

RYBENT
ul. Sobocka 20 / 1
01-884 Warszawa
tel/fax: +48 833 86 52
e-mail: rybent@interia.pl


Branka instalacyjna
Projekt podstawowy:
Fibat
Sp. z o.o.
Fibat Sp. z o.o.
ul. Traktorzystki 4A
01-114 Warszawa
tel: +48 22 862 86 25
fax: +48 22 832 38 75

Branka instalacyjna
Projekt wykonawczy:
POLONEZ
POLONEZ PLUS spółka
z ograniczoną odpowiedzialnością
02-146 Warszawa ul. 17 Syczeń 70
tel (0-41) 348 90 19, fax (0-41) 348 90 31
biuro@polonez-plus.com.pl


QUMAK
Qumak S.A.
Aleje Jerozolimskie 136
03-305 Warszawa
T: +48 22 519 08 00
F: +48 22 519 08 33

330

TYP A lub A1 na kondygnacji +3 pokój nr 330

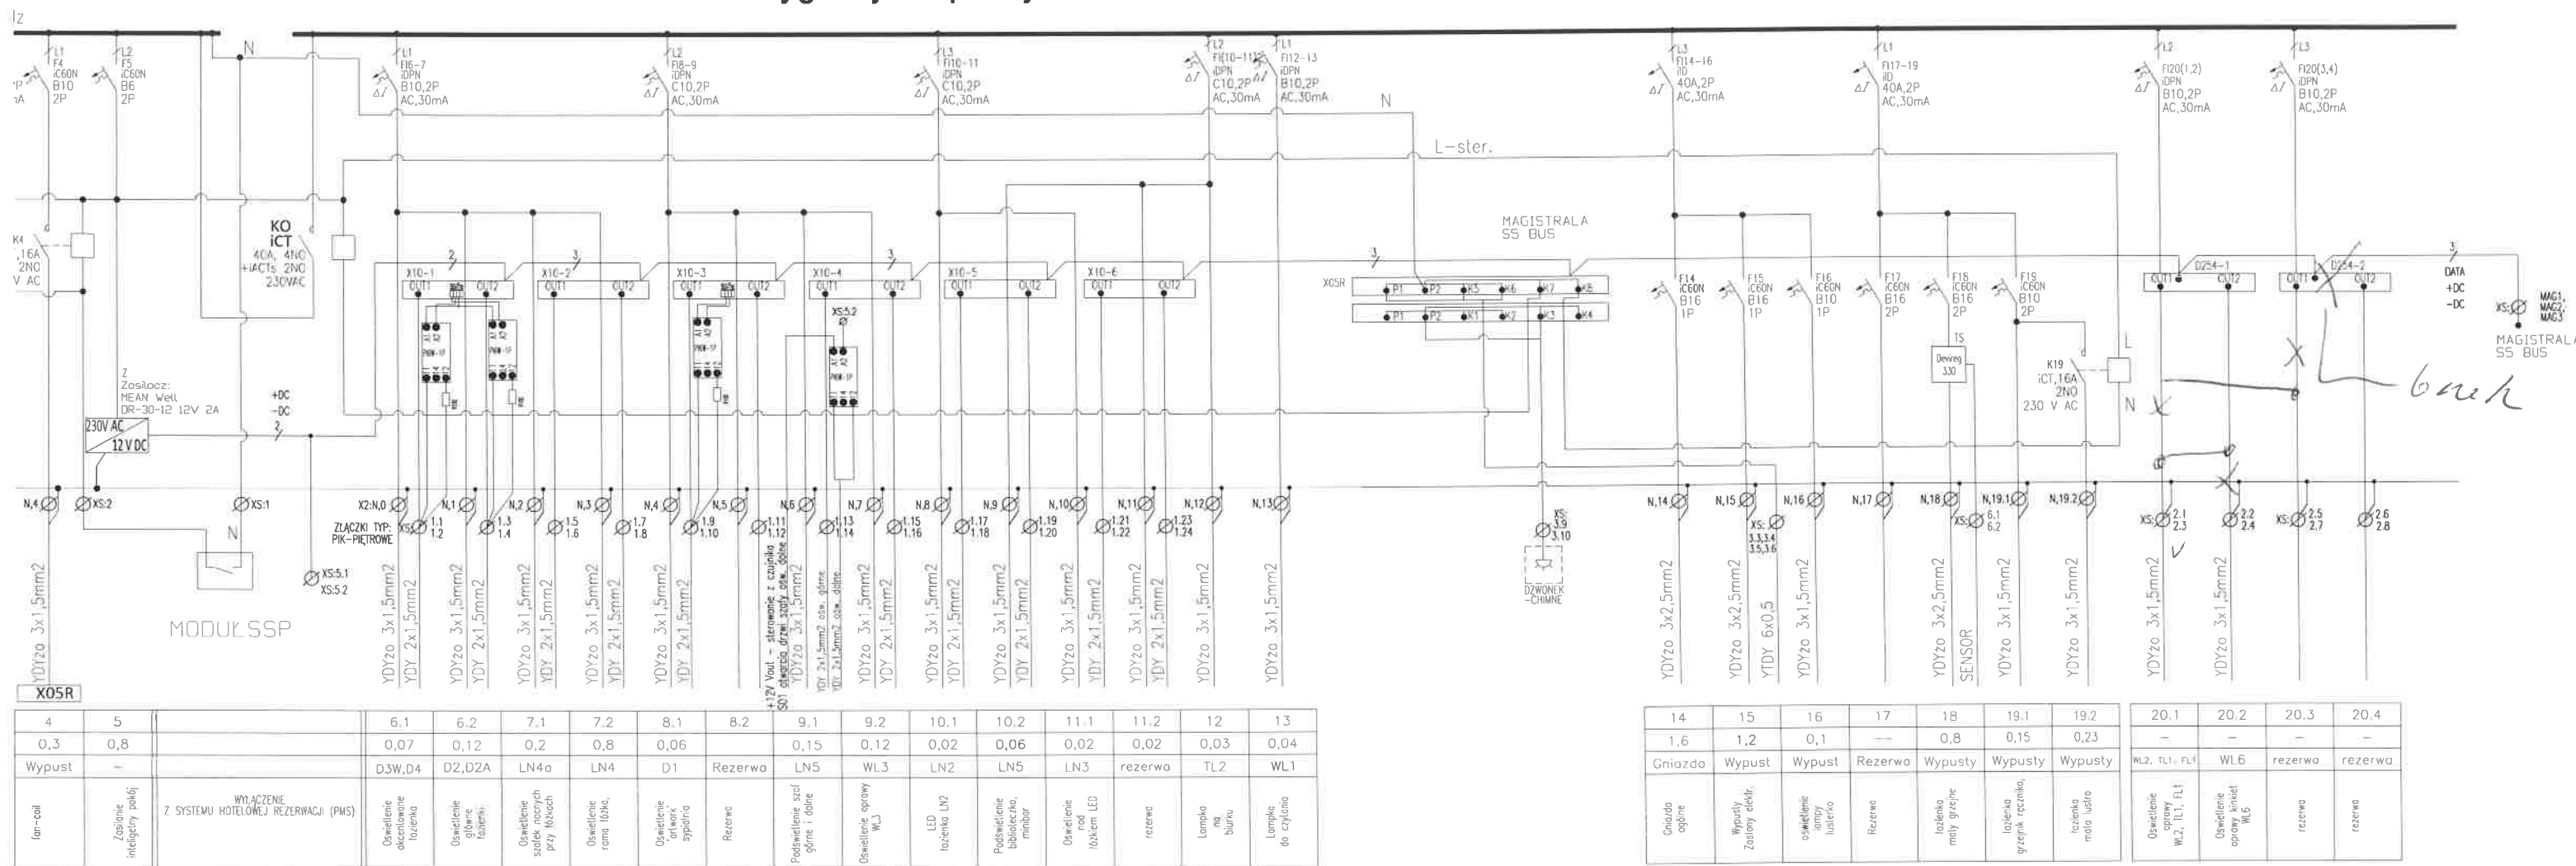

buck
ramy

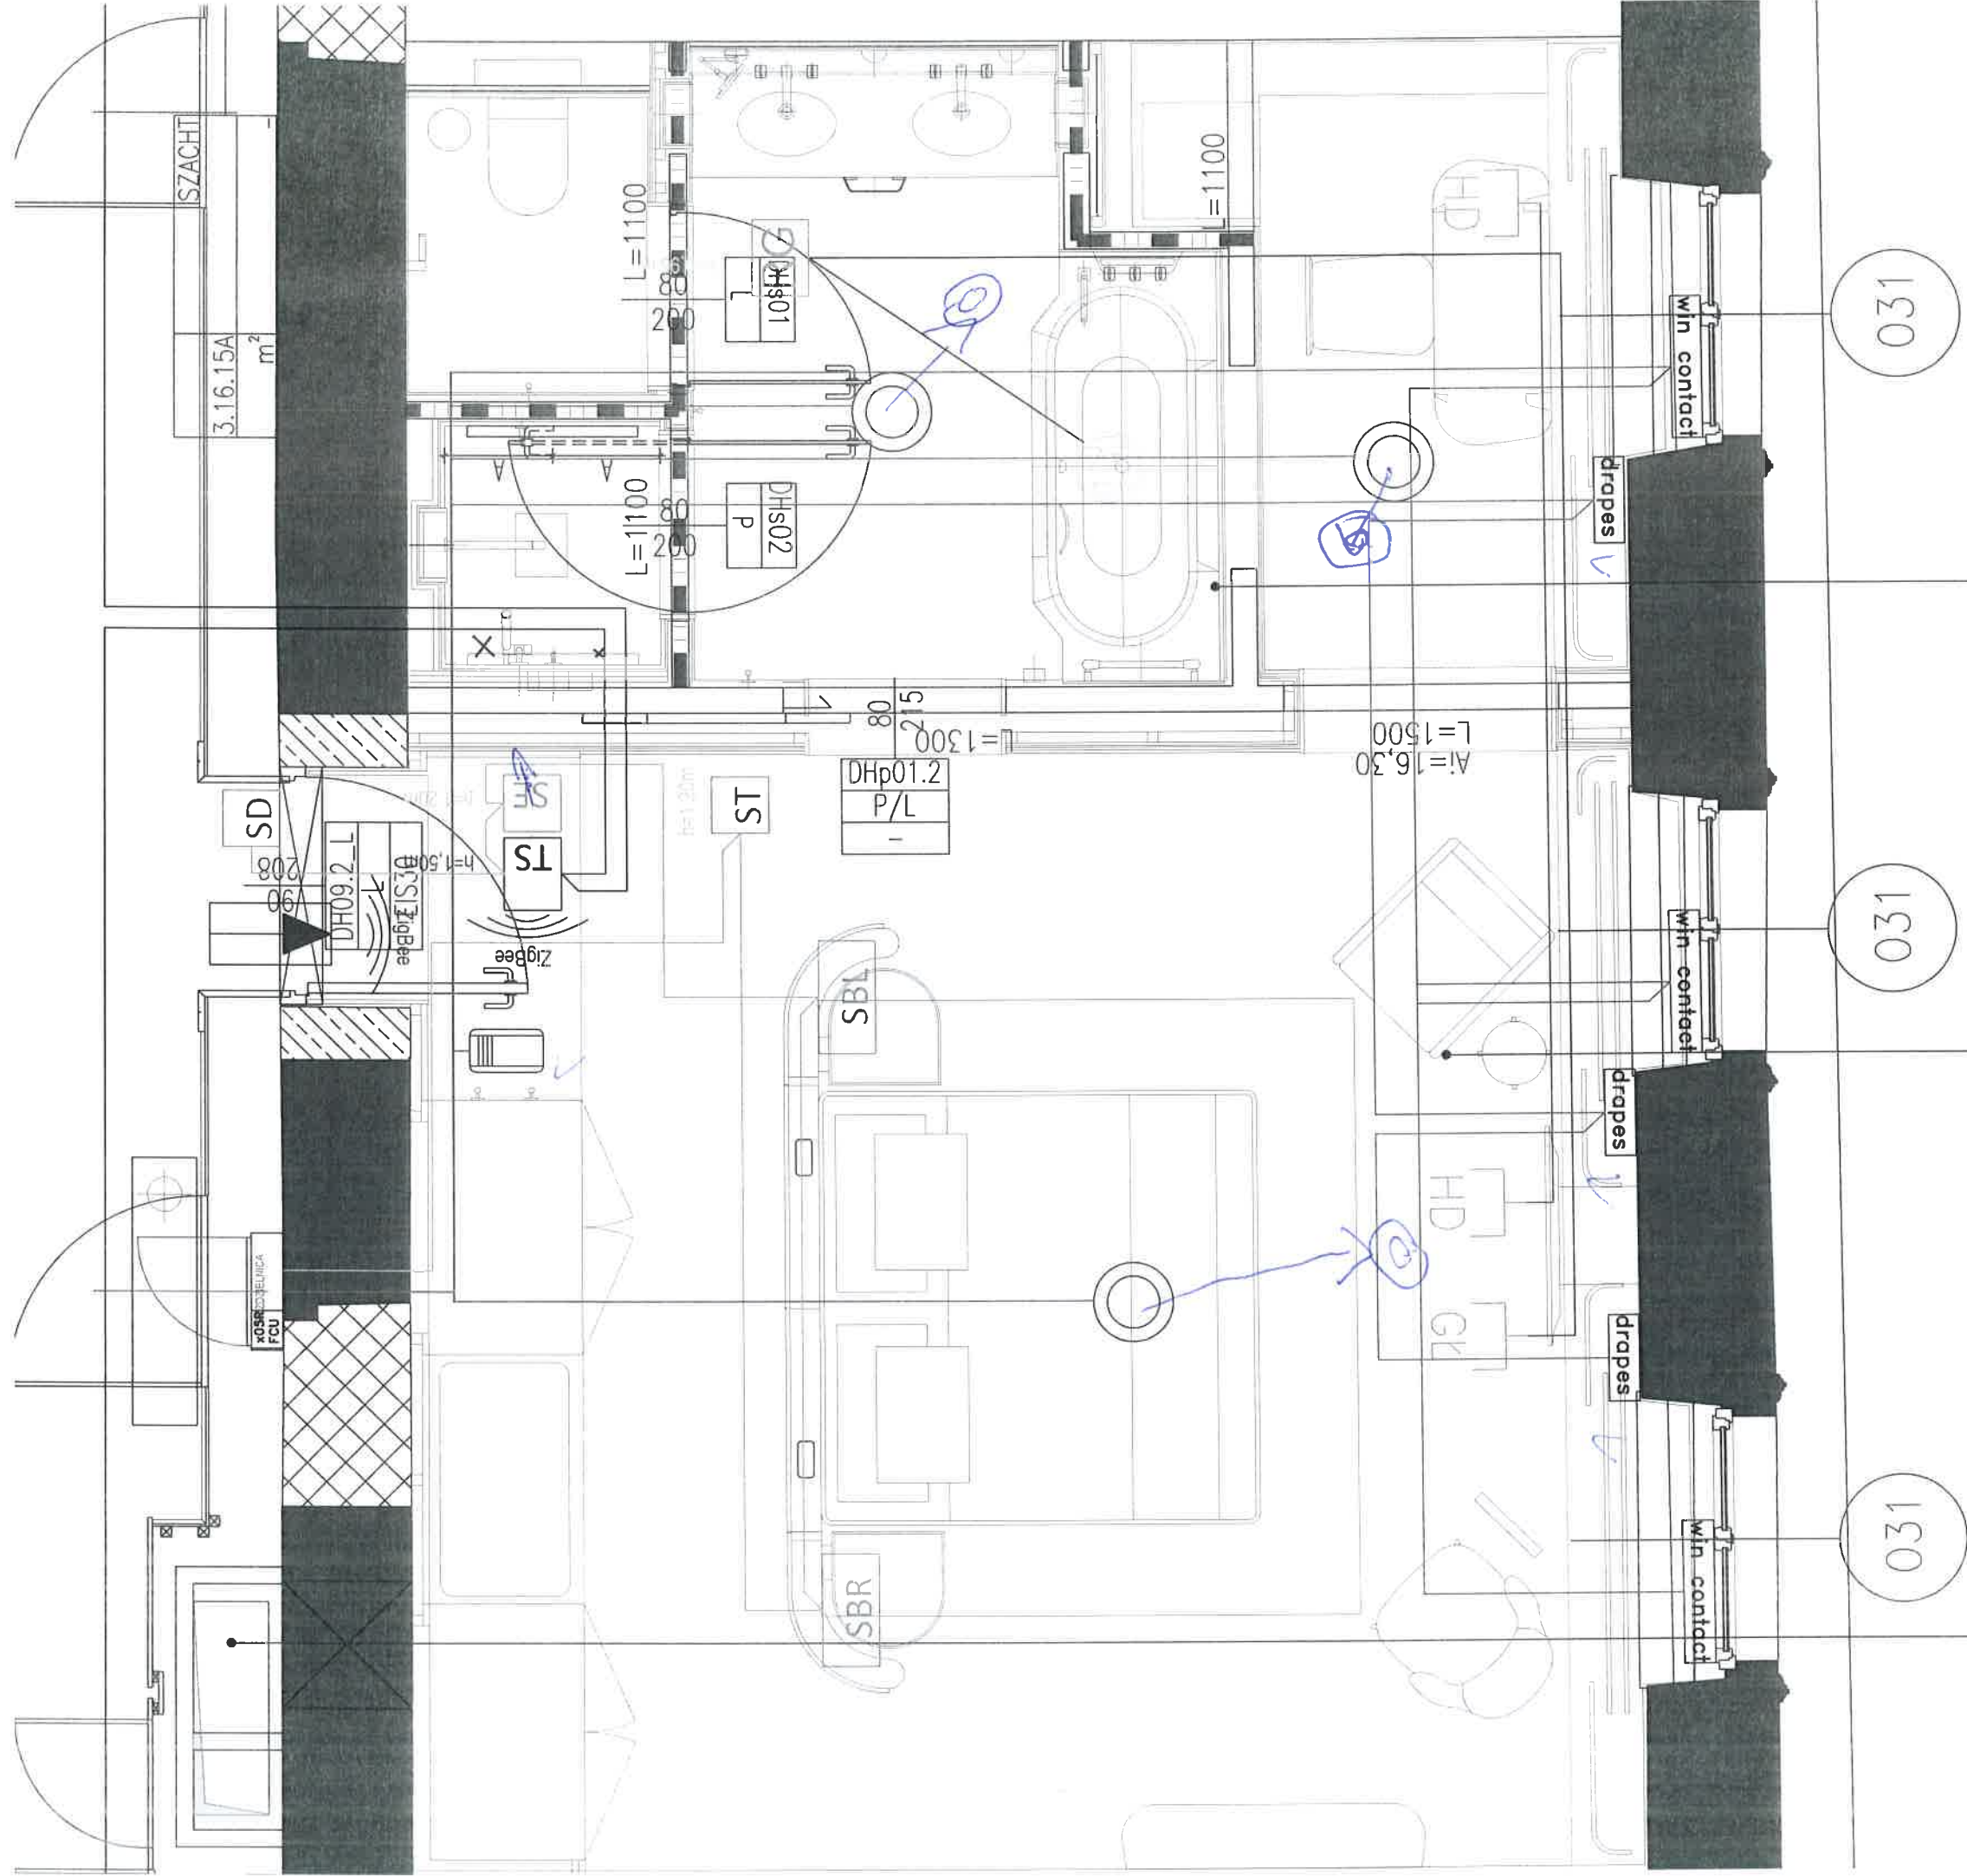


A	SZACHT
2	


3.01.022	POKÓJ 331
m²	20/POS. FLA
TYP POKOJU	A
ROOM TYPE	

3.01.021	POKÓJ 331
m²	20/POS. FLA
TYP POKOJU	A
ROOM TYPE	

33-1

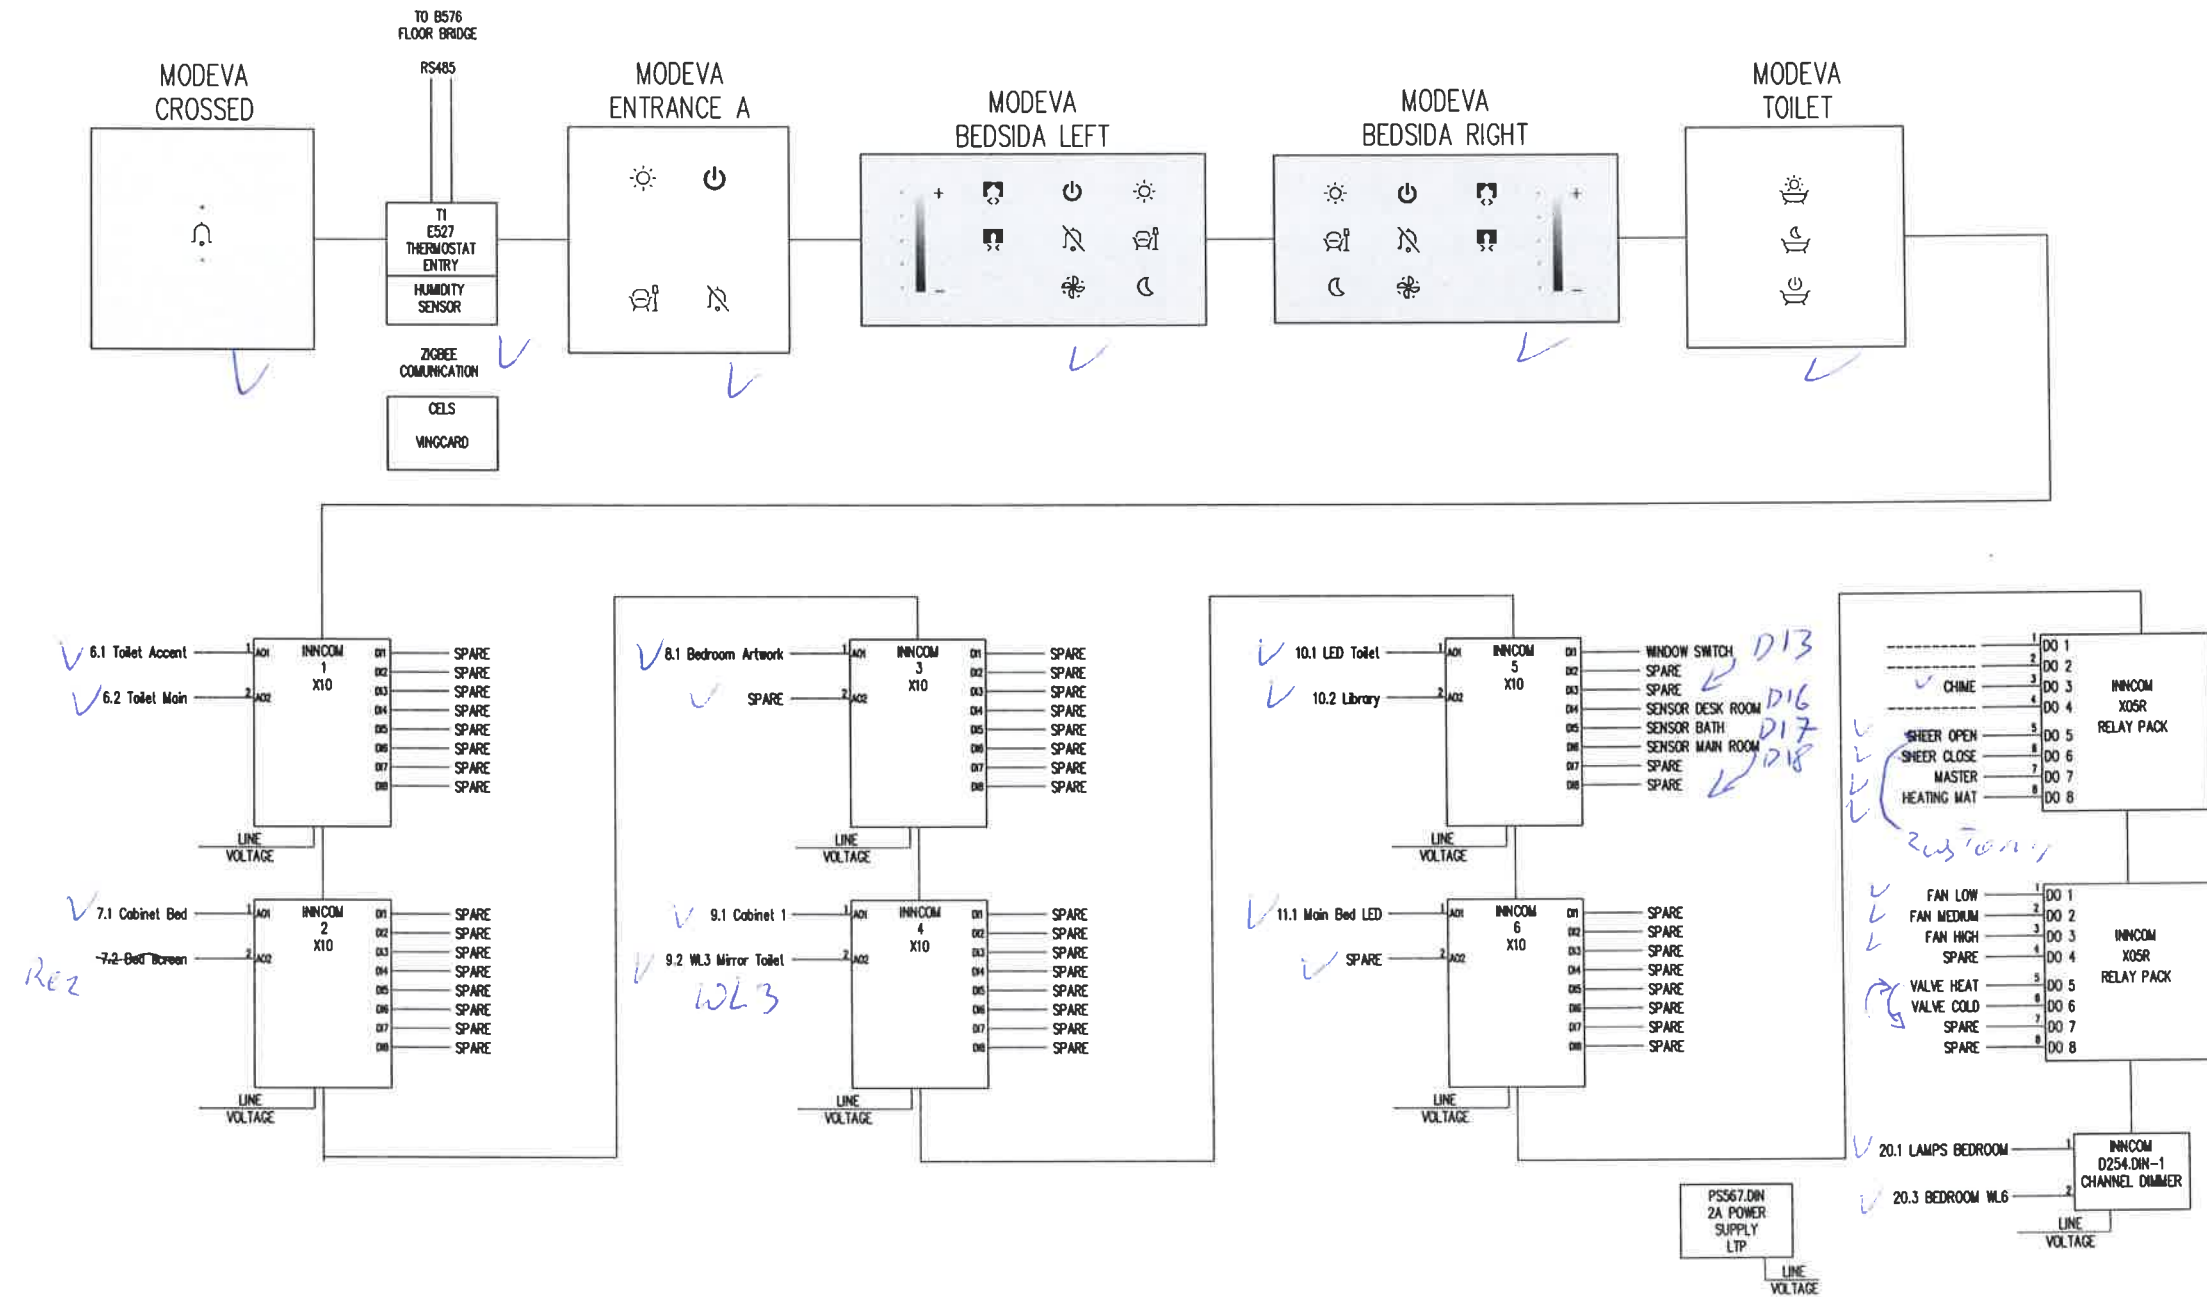


A	09.2018	Aktualizacja sygnałów	M. Kiszurno
NR REWIZJI	DATA	OPIS ZMIANY	AUTOR

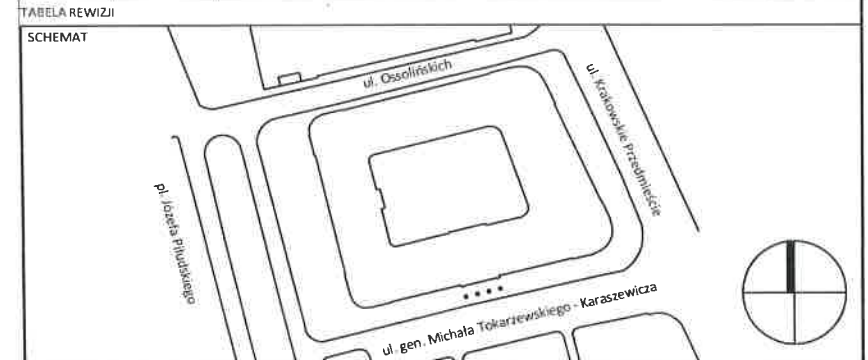

INWESTOR	H. E. S. A Spółka z ograniczoną odpowiedzialnością Sp. k. ul. Krakowskie Przedmieście 13, 00-071 Warszawa	GRUPA PROJEKTOWA: Architektura: SUD Sud Architekt Polska Sp. z o.o. ul. Chmielna 19 00-023 Warszawa tel: +48 22 556 59 00 fax: +48 22 556 59 10 e-mail: sud@sudarchitectes.com
OBIEKT	HOTEL EUROPEJSKI REMONT I PRZEBUDOWA ELEWACJI I WNĘTRZ, ROZBIÓRKA I NOWA ZABUDOWA DZIEDZINCA, BUDOWA GARAZU PODZIEMNEGO, NADBUDOWA - ROZBUDOWA PODDAŚZA	Konstrukcja: Fort Polska Sp. z o.o. ul. Nowotorska 8 85-840 Bydgoszcz tel/fax: +48 52 361 46 46 / 47 e-mail: poczta@fort.pl
ADRES INWESTYCJI	WARSAWA, UL. KRAKOWSKIE PRZEDMIEŚCIE 13	RYBECENT ul. Sobocka 20 / 1 01-684 Warszawa tel/fax: +48 833 68 52 e-mail: rybcent@interia.pl
FAZA	DOKUMENTACJA POWYKONAWCZA	Branża instalacyjna Projekt podstawowy: Fibat Sp. z o.o. Fibat Sp. z o.o. ul. Traktorzystki 4A 01-114 Warszawa tel: +48 22 862 86 25 fax: +48 22 632 98 75
BRANŻA	INSTALACJE ELEKTRYCZNE (IE)	Branża instalacyjna Projekt powykonawczy: POLONEZ PLUS spółka z ograniczoną odpowiedzialnością 02-145 Warszawa, ul. 17 Sierpnia 70 tel: (0-41) 348 90 19, fax: (0-41) 348 90 31 biuro@polonez-plus.com.pl
GŁÓWNY ARCHYTEKT	Architecte D.P.L.G. Jocelyn Frederic Fillard upr. nr W/21/2009	QUMAK Qumak S.A. Aleje Jerozolimskie 136 02-305 Warszawa T: +48 22 519 08 00 F: +48 22 519 08 33
PROJEKTANT	mgr inż. Tomasz Gańko upr. nr MAZ/0297/PW0E/04	
SPRAWDZAJĄCY	mgr inż. Andrzej Zakrzewski upr. nr WAM/0012/PW0E/10	
OPRACOWANIE	Marcin Kiszurno inż. Joanna Holica	

NUMER DOKUMENTU	HE_PPW_IE_03_525_011_--_A_F	DATA:	09.2018
TEMAT	Instalacje automatyki pokoju hotelowego	T. / Z. / CZ.	525
NAZWA RYSUNKU	Schemat systemu INCOM, pokój typu A, poziom 02	SKALA	-
		NR RYSUNKU	525 11 A

TYP A lub A1 na kondygnacji +3 pokój nr 331

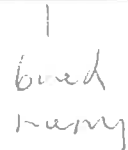

POKÓJ 332	POKÓJ 332
LAZIENKA	
m ²	20/POS. FLA
TYP POKOJU	A
ROOM TYPE	


3.16.16D	SZACHT
m ²	

3.01.035	POKÓJ 332
m ²	20/POS. FLA
TYP POKOJU	A
ROOM TYPE	



039a

039a

039a

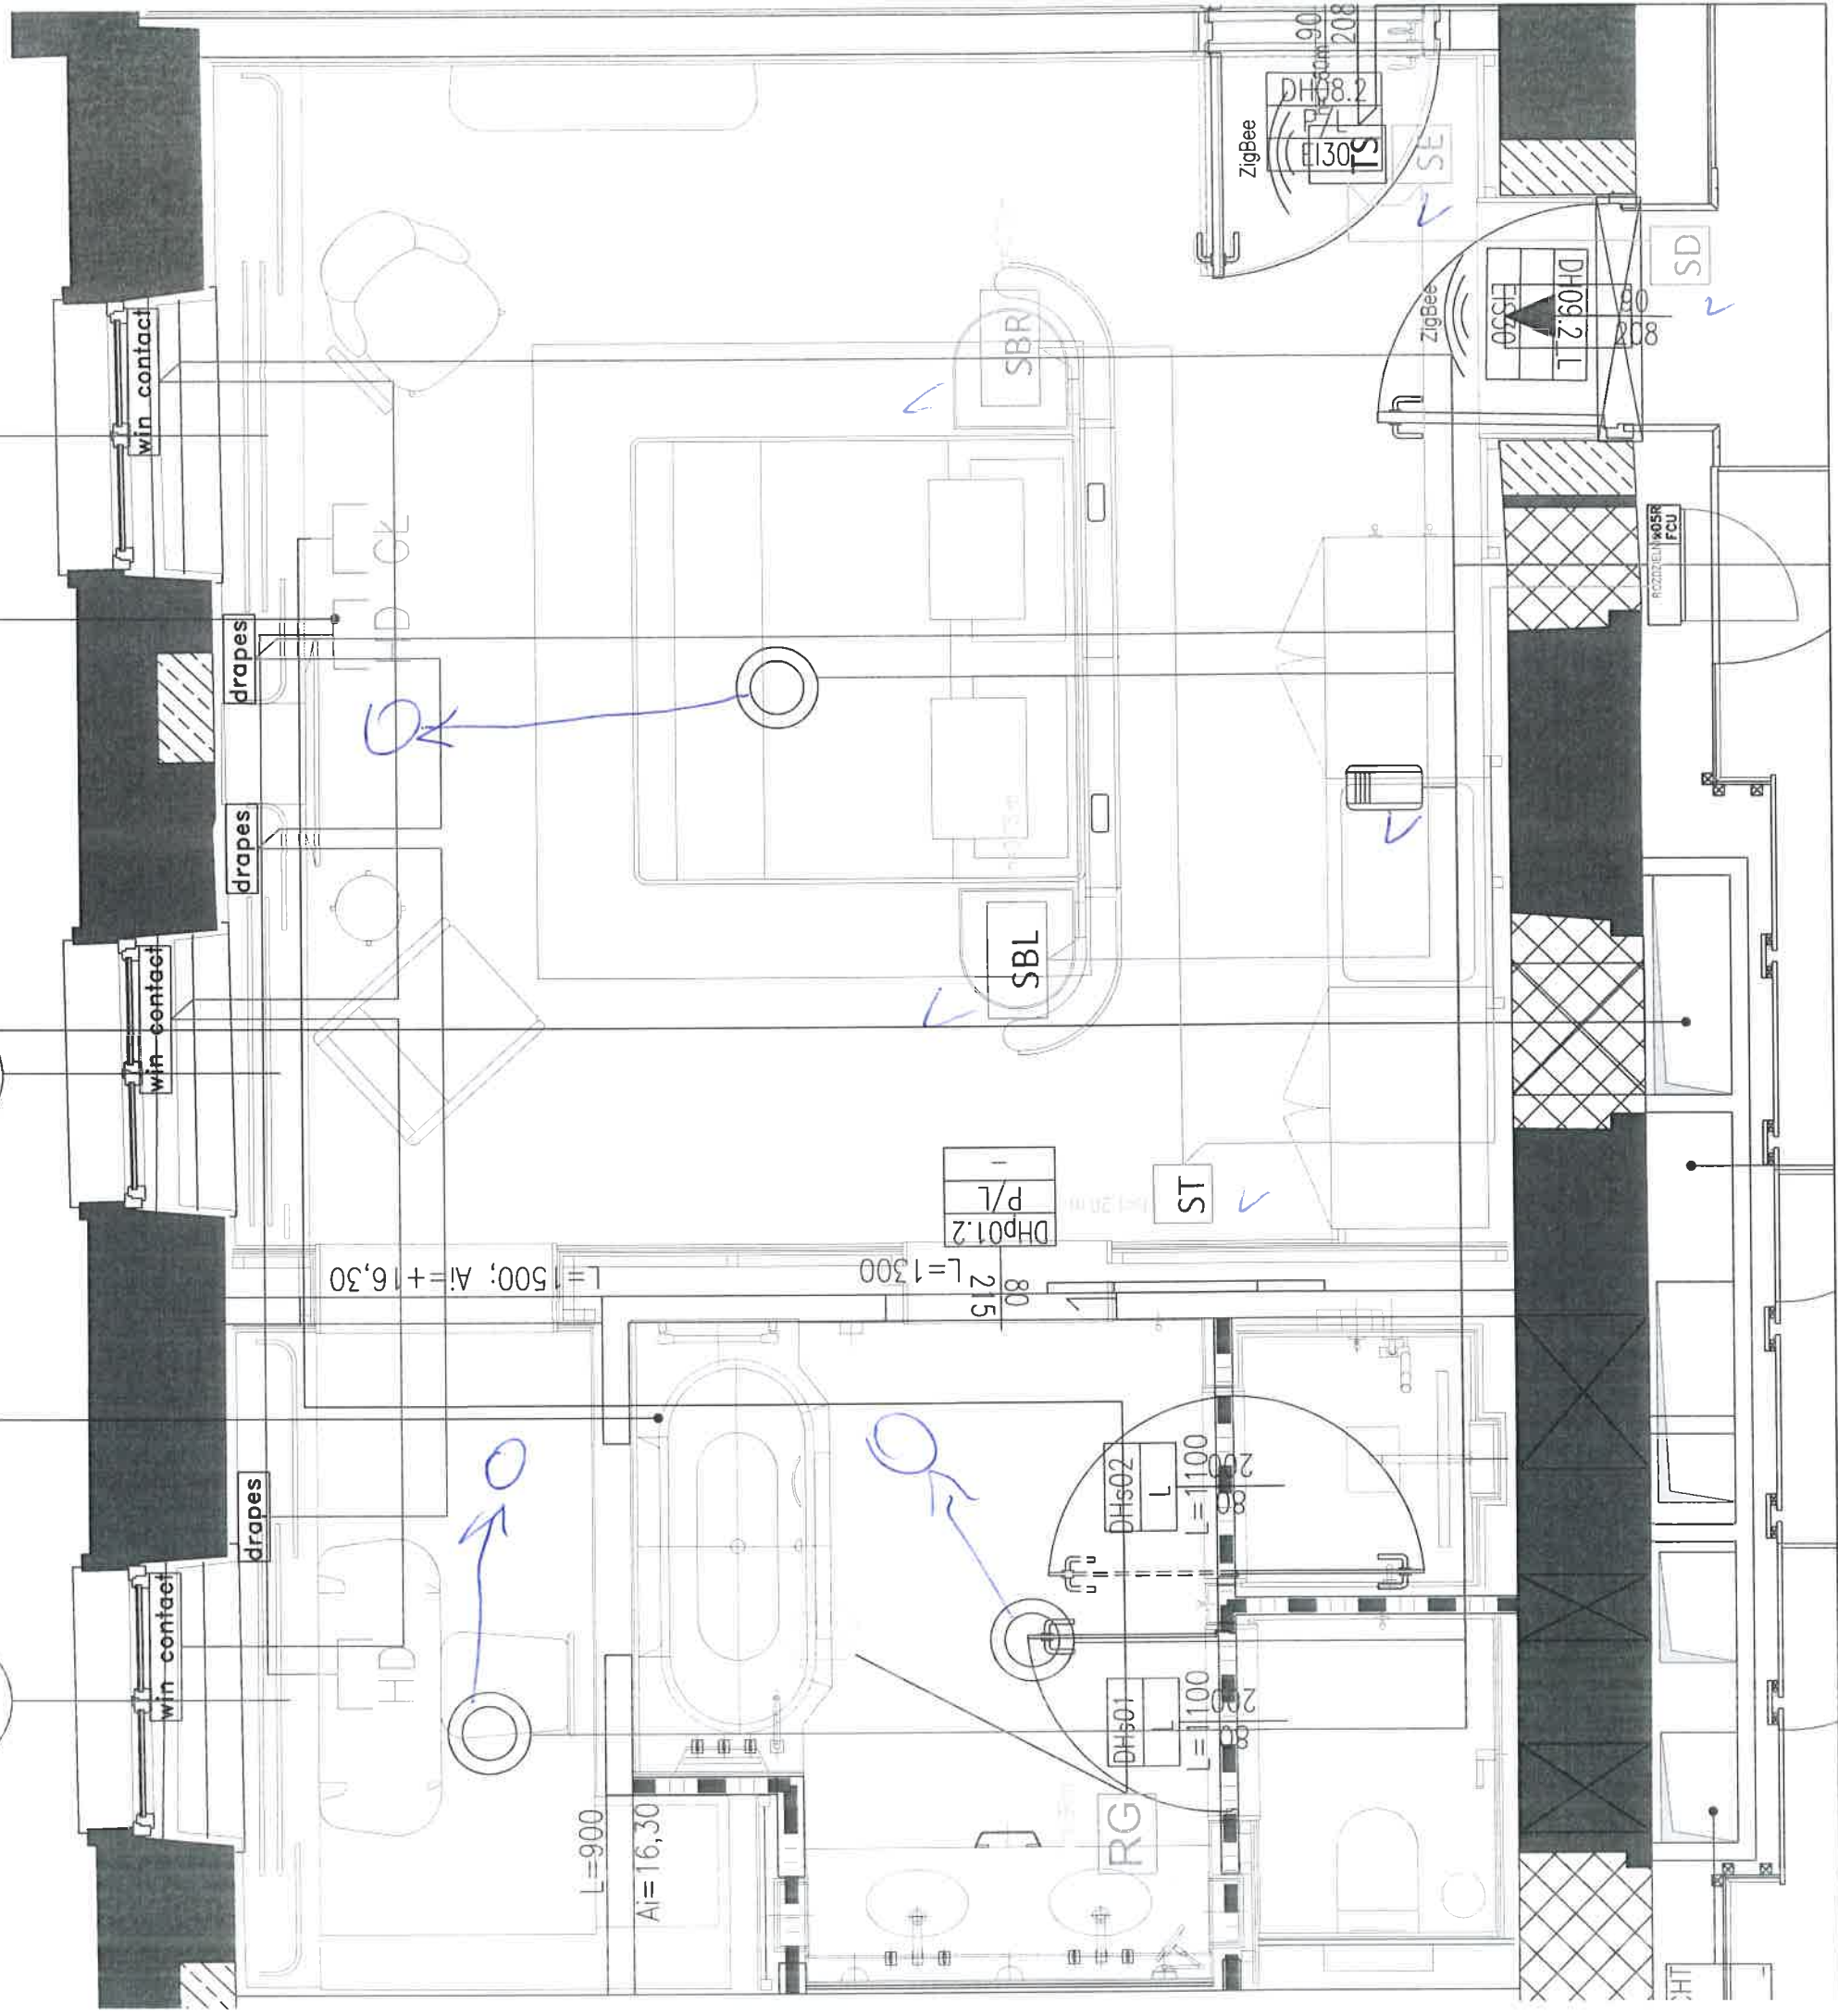


Przewód wpisy pod RCB, F5
Wpisy do X105-1,7

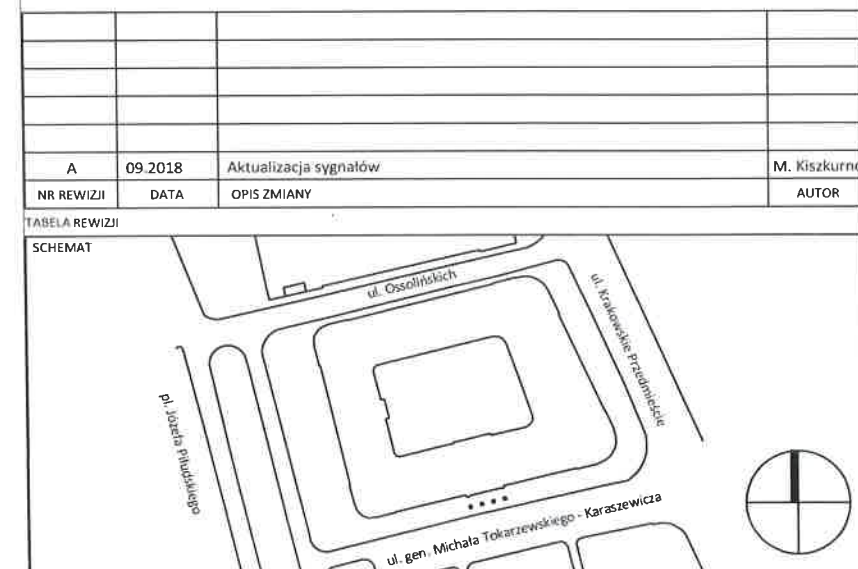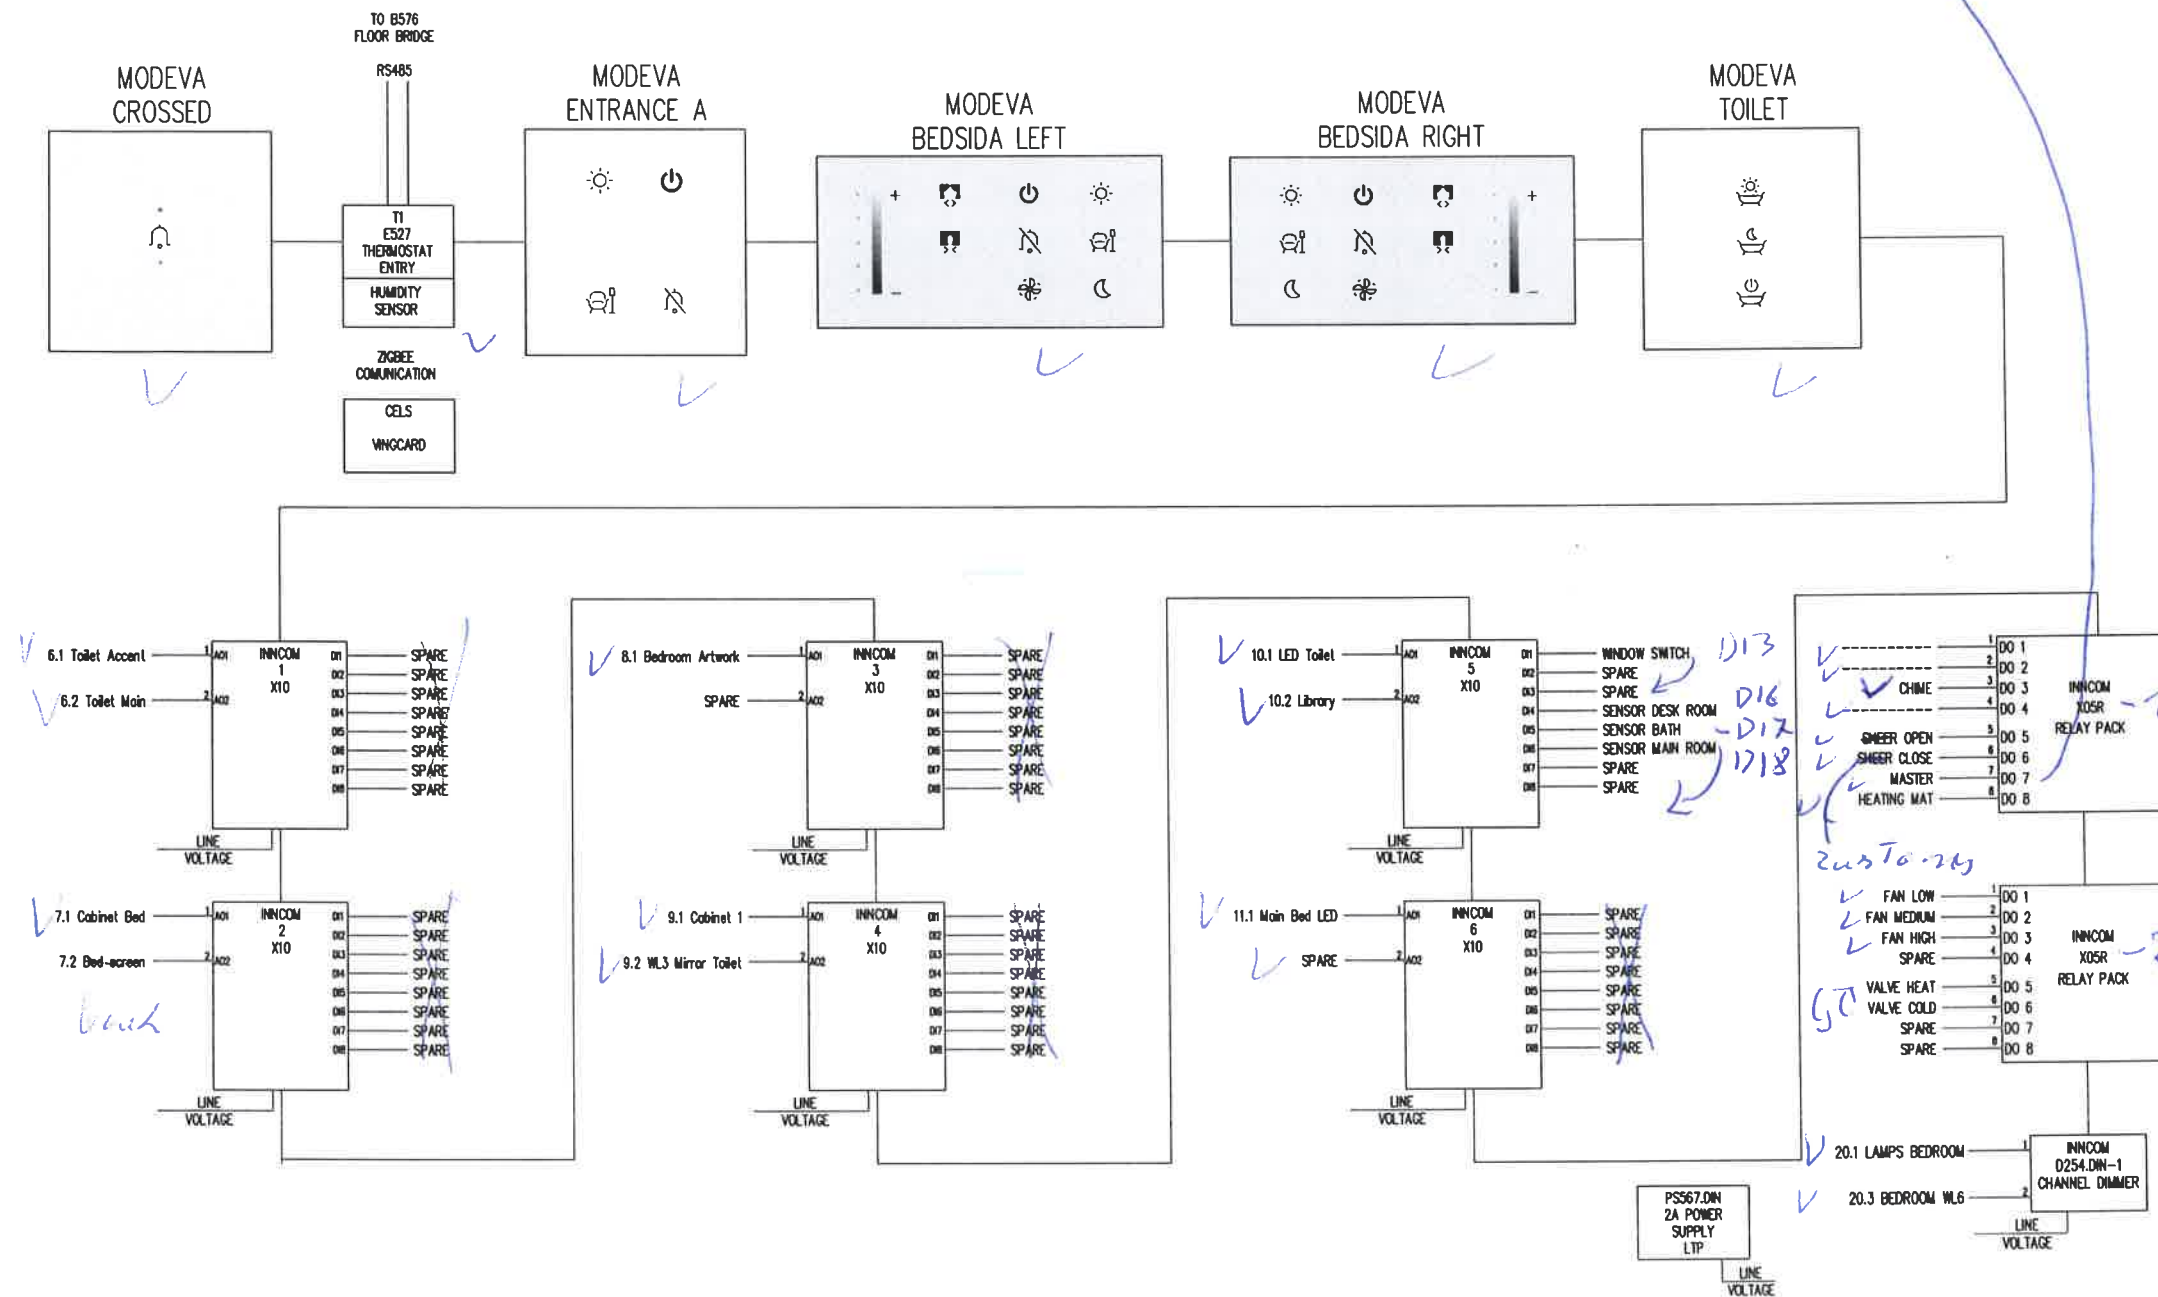

INWESTOR		H. E. S. A		GRUPA PROJEKTOWA:	
Spółka z ograniczoną odpowiedzialnością Sp. k.		ul. Krakowskie Przedmieście 13, 00-071 Warszawa		Architektura:	
OBIEKT		HOTEL EUROPEJSKI		SUD	
ADRES INWESTYCJI		WARSZAWA, UL. KRAKOWSKIE PRZEDMIEŚCIE 13		Sud Architekt Polska Sp. z o.o.	
FAZA		DOKUMENTACJA POWYKONAWCZA		ul. Chmielna 19	
BRANŻA		INSTALACJE ELEKTRYCZNE (IE)		00-021 Warszawa	
GŁÓWNY ARCHYTEKT		Architecte D.P.L.G. Jocelyn Frederic Fillard		tel: +48 22 556 59 00	
PROJEKTANT		mgr inż. Tomasz Gańko		fax: +48 22 556 59 10	
SPRAWDZAJĄCY		mgr inż. Andrzej Zakrzewski		e-mail: sud@sudarchitectes.com	
OPRACOWANIE		Marcin Kiszurno		Konstrukcja:	
inż. Joanna Holica				FORT POLSKA Sp. z o.o.	
				ul. Nowotorska 8	
				85-840 Bydgoszcz	
				tel/fax: +48 52 361 46 46 / 47	
				e-mail: rybcen@interia.pl	
				Rybcen	
				ul. Sobocka 20 / 1	
				01-684 Warszawa	
				tel/fax: +48 833 68 52	
				e-mail: rybcen@interia.pl	
				Branża instalacyjna	
				Projekt podstawowy:	
				Fibac	
				Sp. z o.o.	
				ul. Traktorystów 4A	
				01-314 Warszawa	
				tel: +48 22 852 86 25	
				fax: +48 22 632 38 75	
				Branża instalacyjna	
				Projekt powykonawczy:	
				POLONEZ	
				WESTERN KIMAZ	
				POLONEZ PLUS spółka	
				z ograniczoną odpowiedzialnością	
				02-145 Warszawa ul. 17 Syczenia 70	
				tel (0-41) 348 90 19, fax (0-41) 348 90 31	
				biuro@polonez-plus.com.pl	
				QUMAK	
				Qumak S.A.	
				Aljeje Ierozolimskie 136	
				02-305 Warszawa	
				T: +48 22 519 08 00	
				F: +48 22 519 08 33	
NUMER DOKUMENTU		HE_PPW_IE_03_525_011 -- A_F		DATA	
TEMAT		Instalacje automatyki pokoju hotelowego		09.2018	
NAZWA RYSUNKU		Schemat systemu INNCOM, pokój typu A, poziom 02		T. / Z. / CZ.	
				SKALA	
				525	
				NR RYSUNKU	
				525_11_A	

332


TYP A lub A1 na kondygnacji +3 pokój nr 332

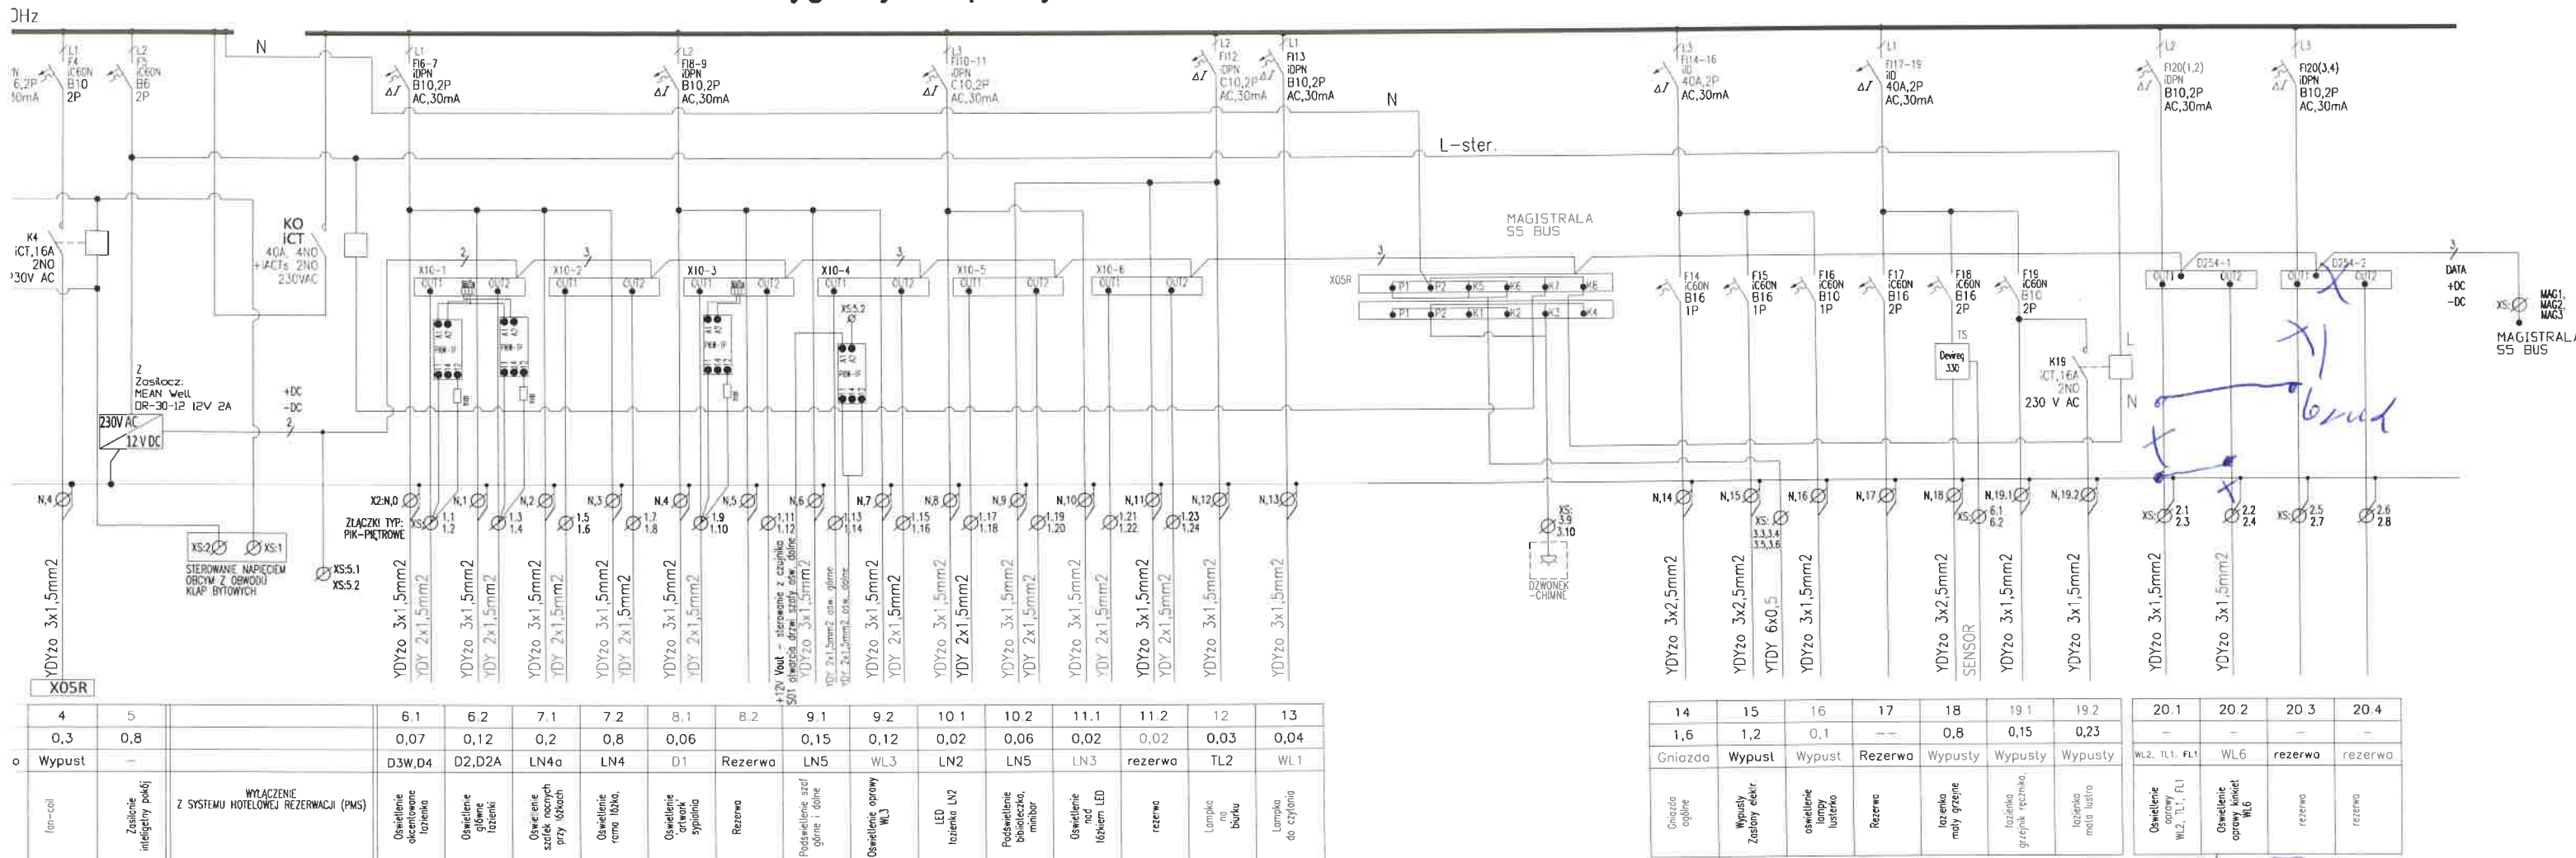


back
bunny

Handwritten signature/initials.


334

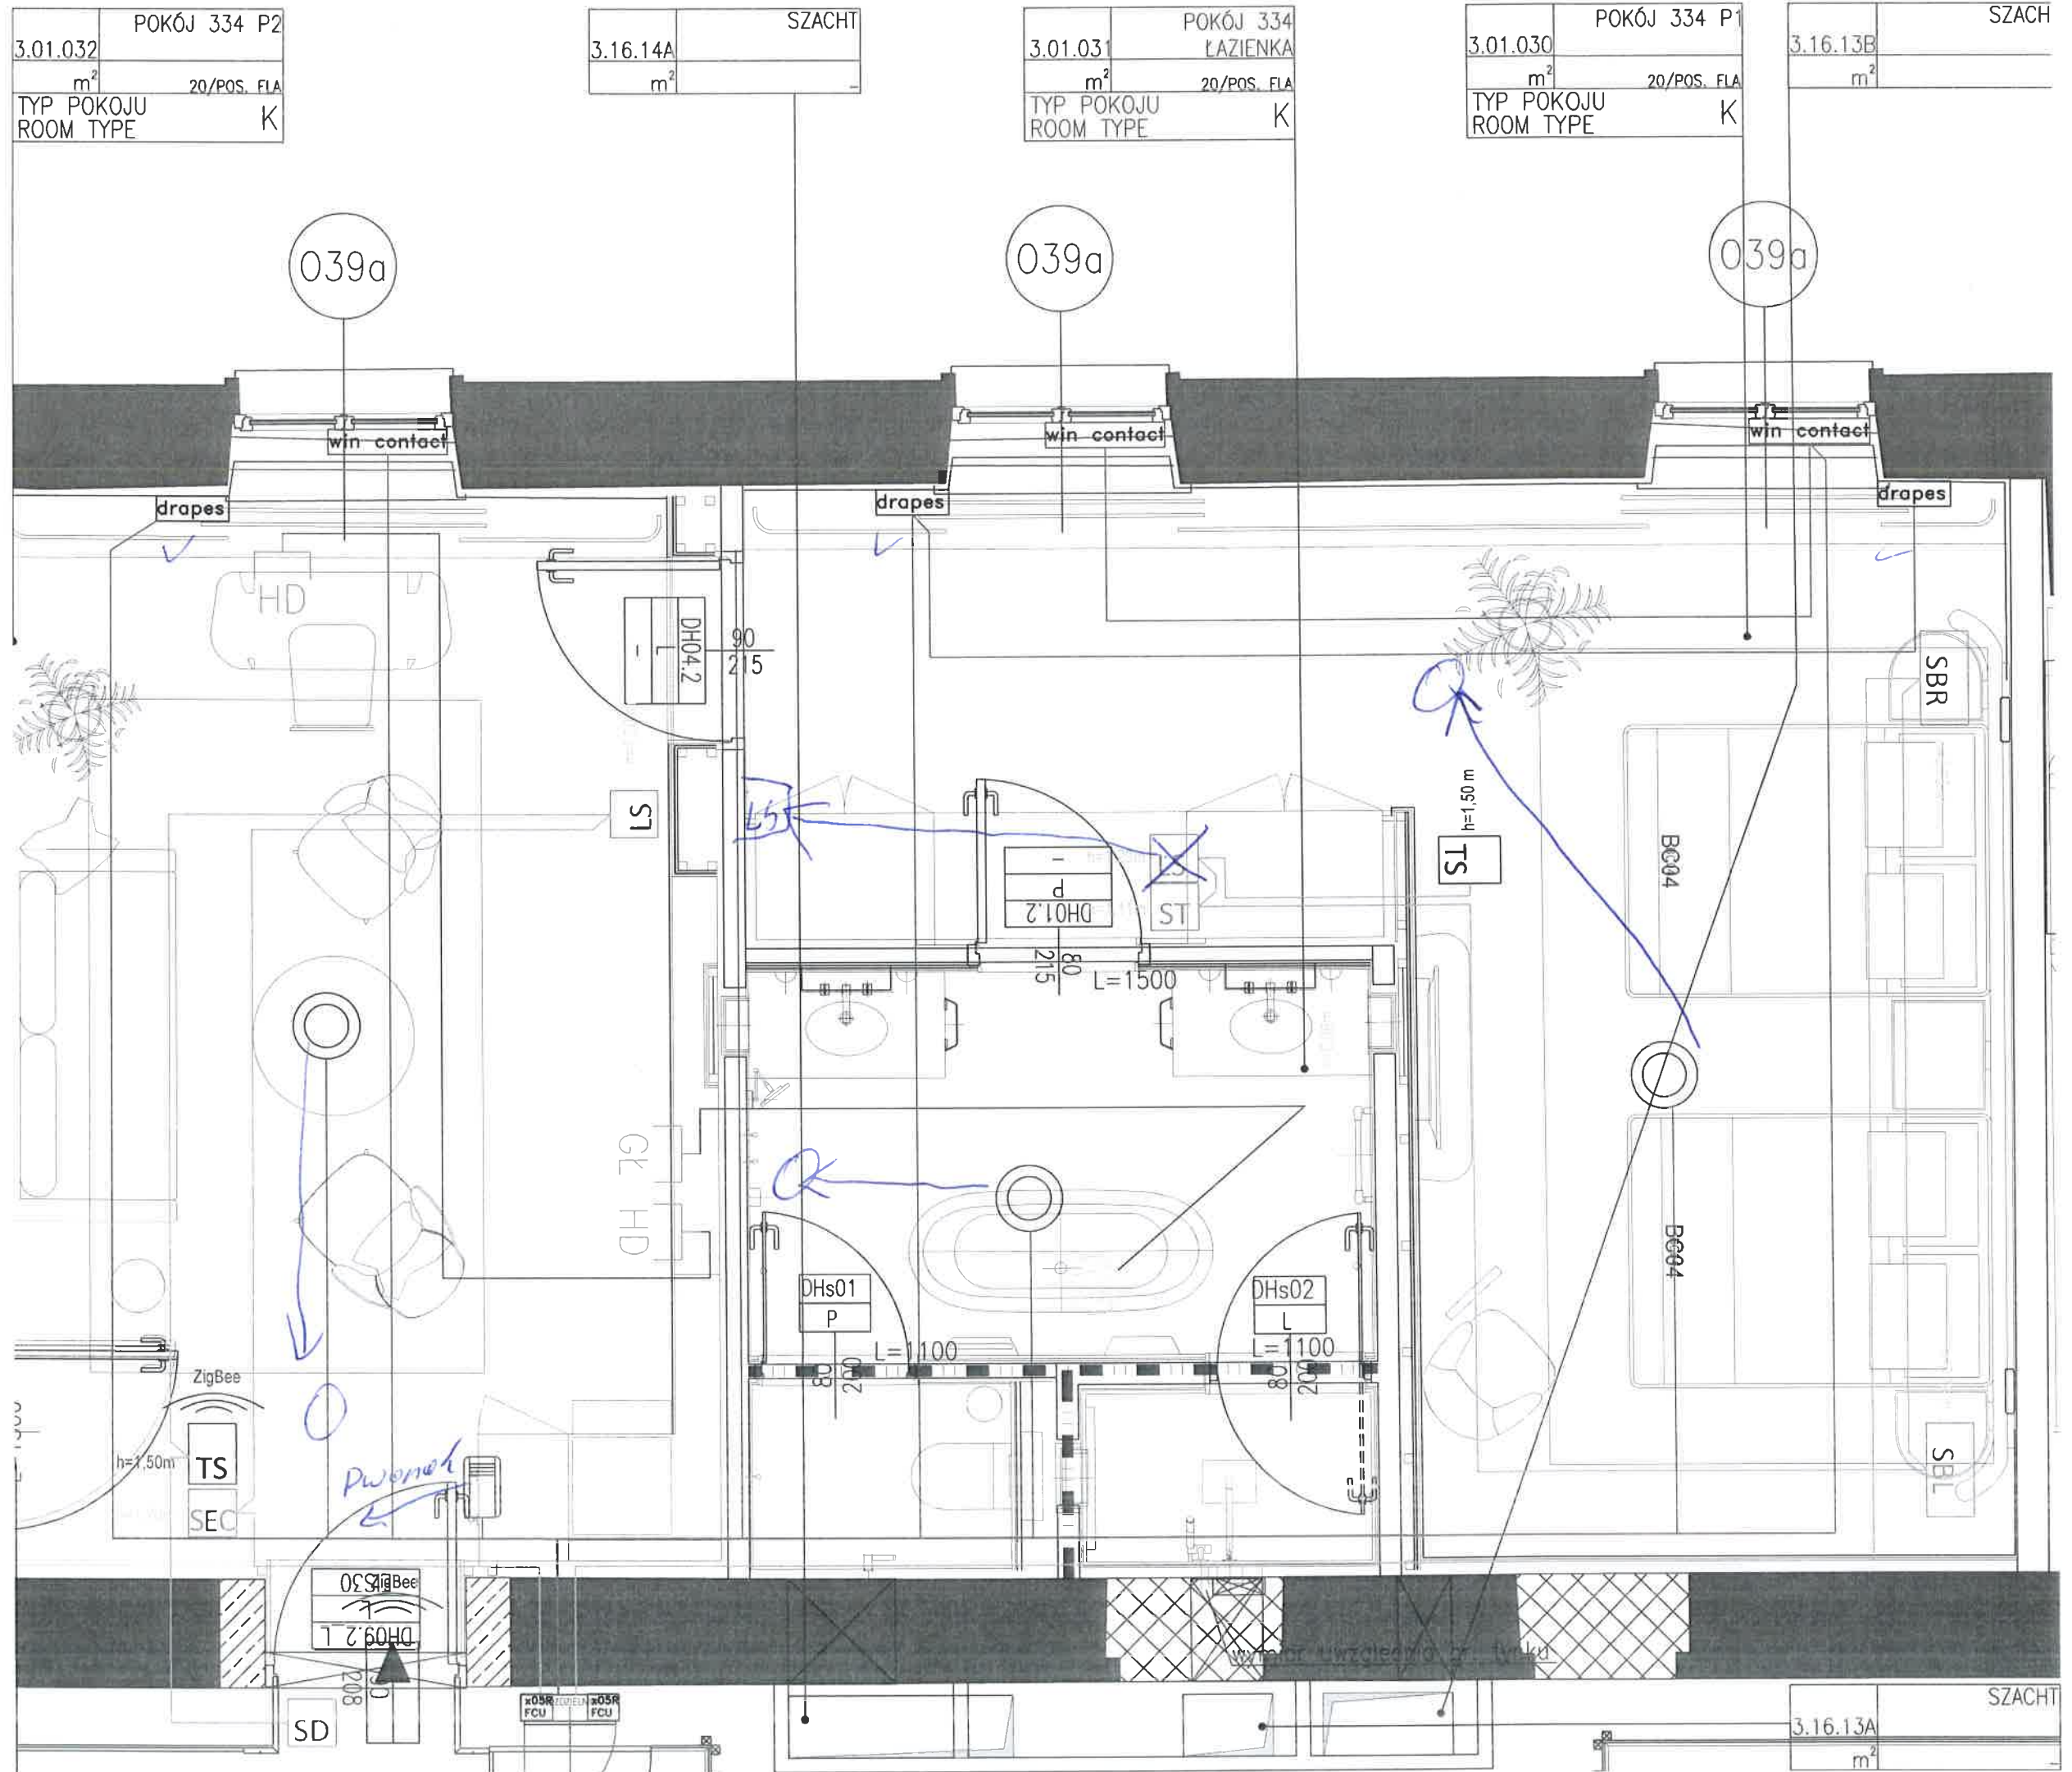

334

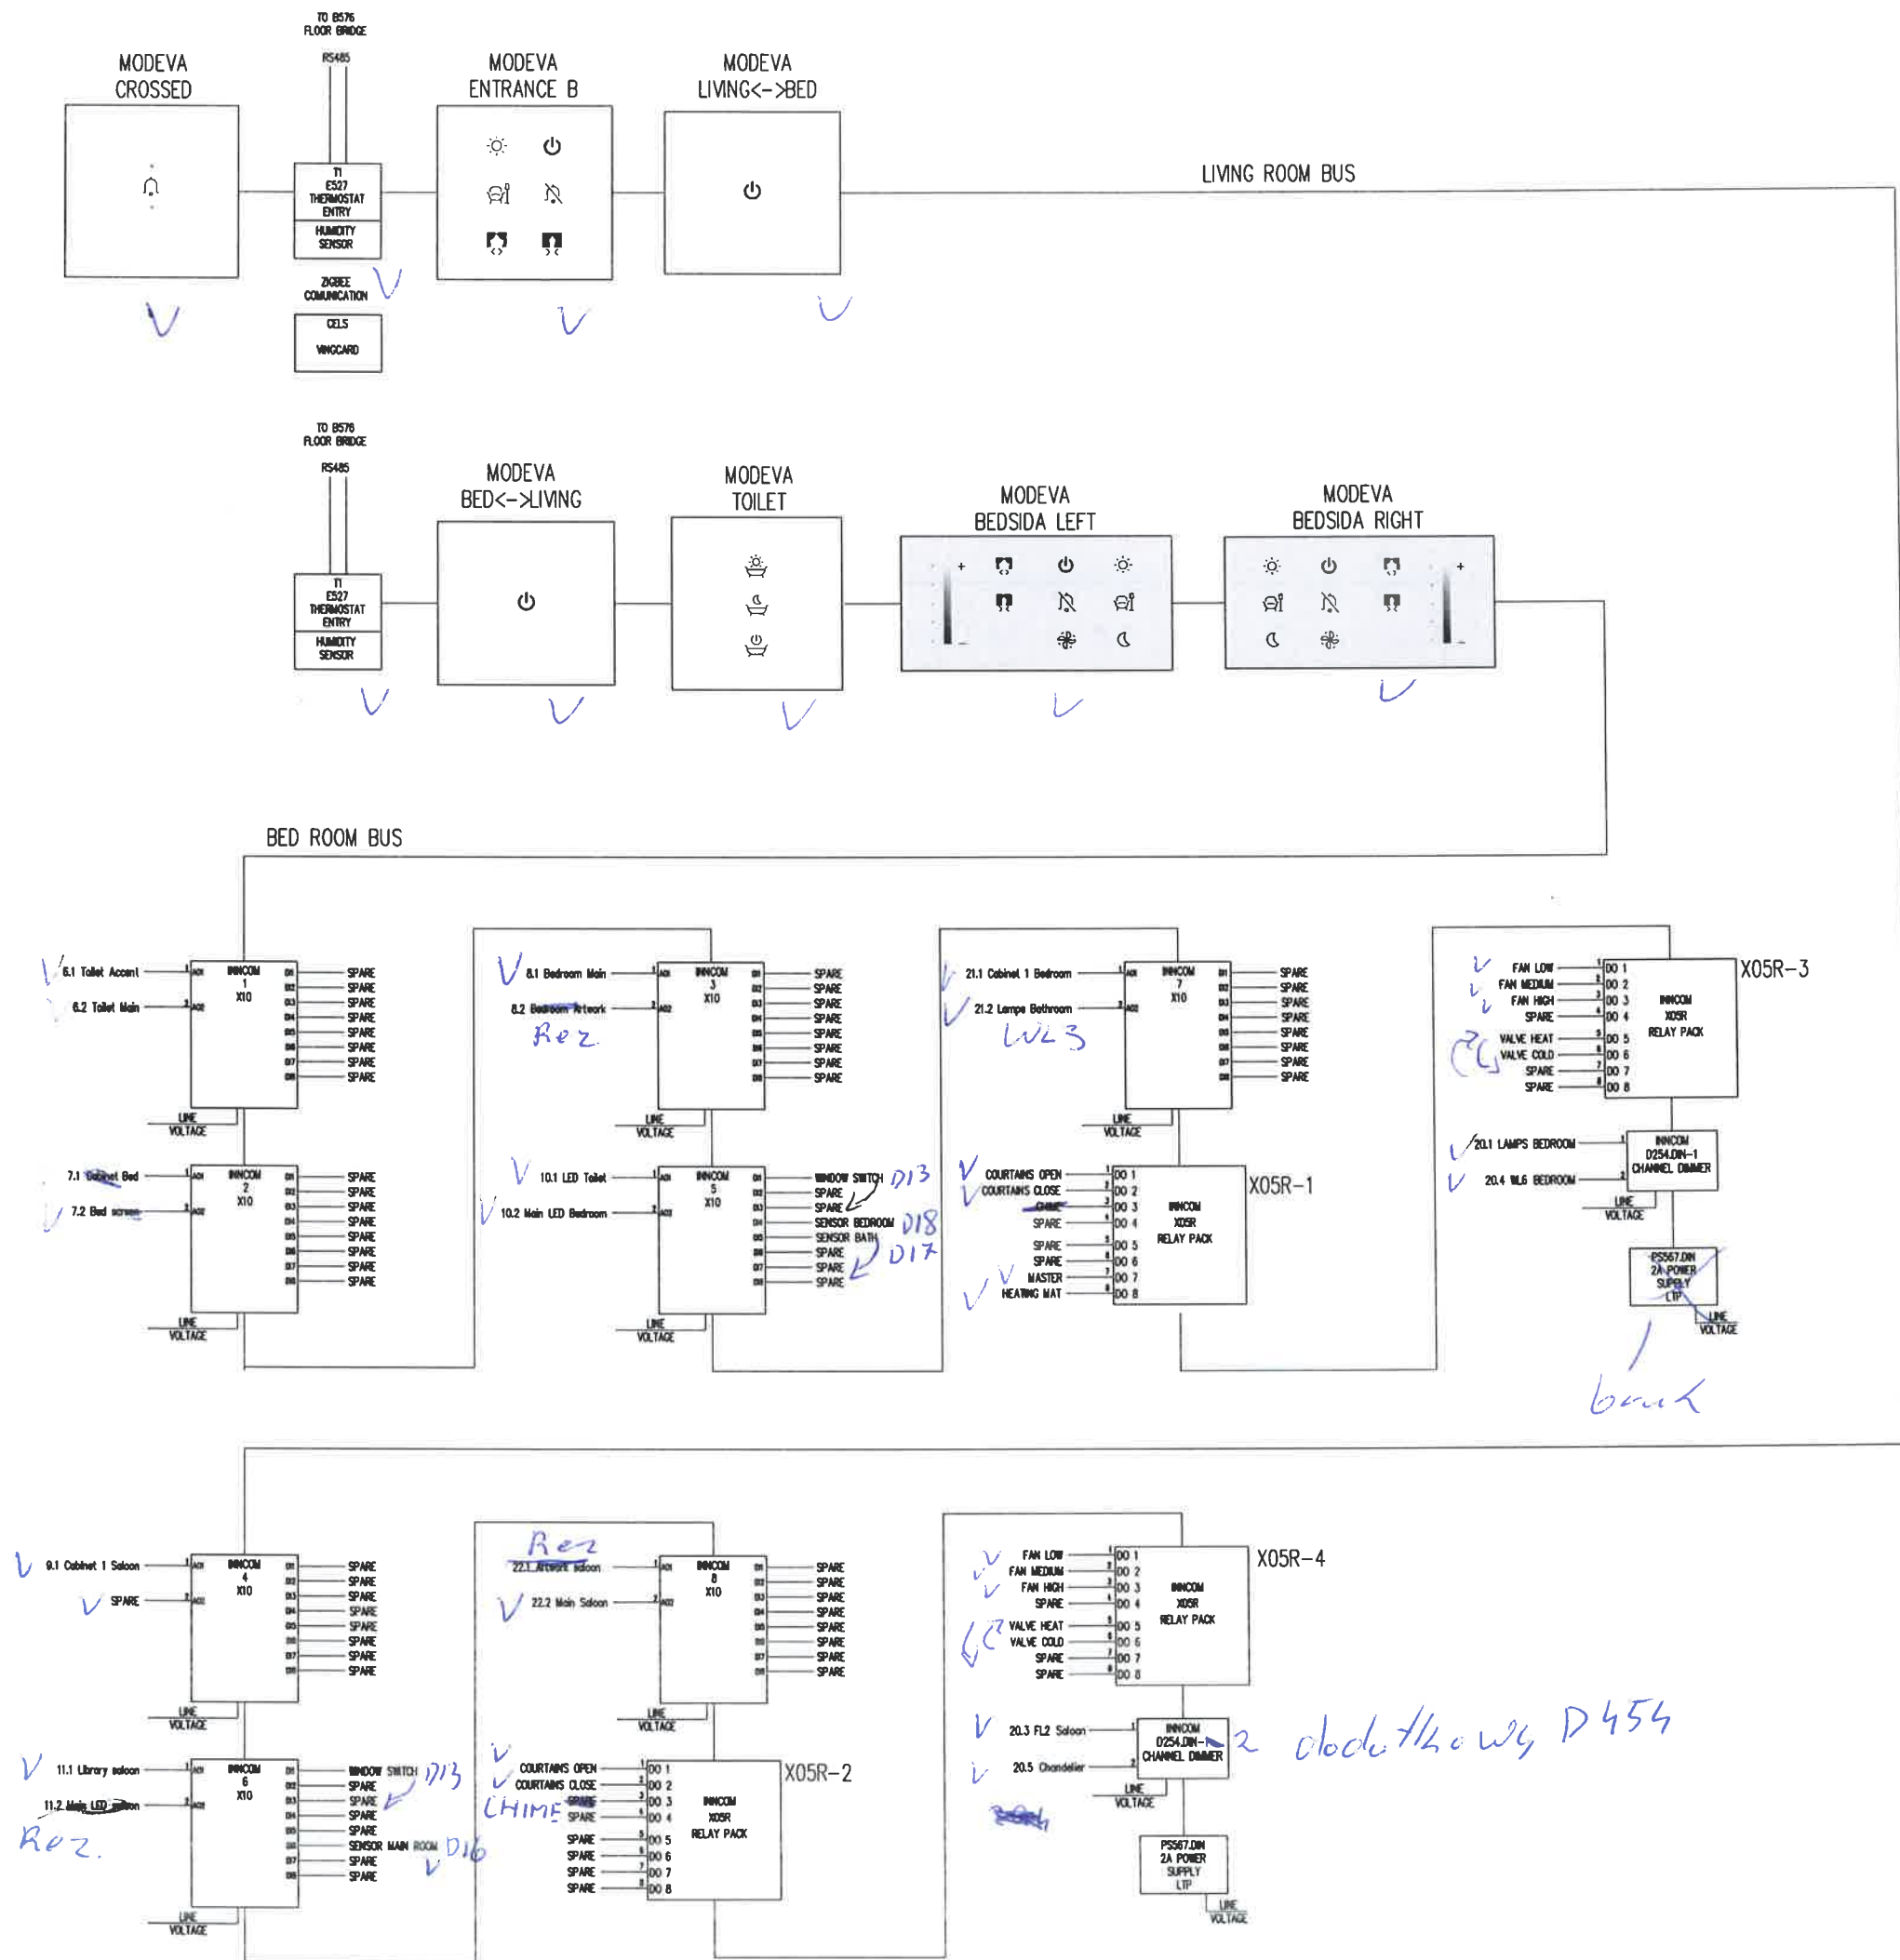

A	09.2018	Aktualizacja sygnałów	M. Kiszurno
NR REWIZJI	DATA	OPIS ZMIANY	AUTOR

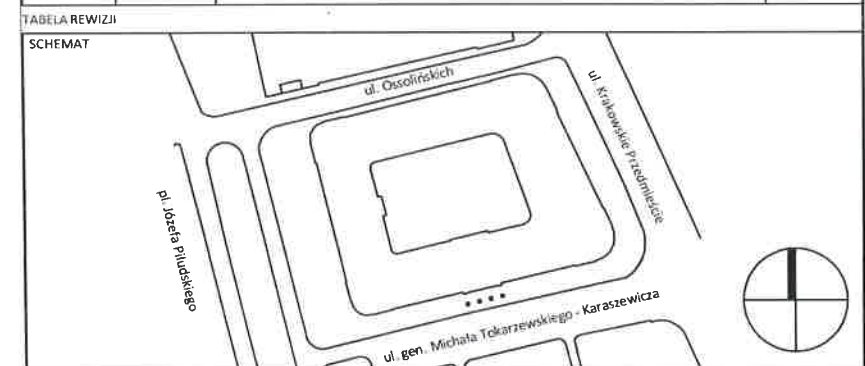

INWESTOR	H. E. S. A Spółka z ograniczoną odpowiedzialnością Sp. k. ul. Krakowskie Przedmieście 13, 00-071 Warszawa		
OBIEKT	HOTEL EUROPEJSKI REMONT I PRZEBUDOWA ELEWACJI I WNĘTRZ, ROZBIÓRKA I NOWA ZABUDOWA DZIEDZINCA, BUDOWA GARAŻU PODZIEMNEGO, NADBUDOWA - ROZBUDOWA PODDAŻA		
ADRES INWESTYCJI	WARSZAWA, UL. KRAKOWSKIE PRZEDMIEŚCIE 13		
FAZA	DOKUMENTACJA POWYKONAWCZA		
BRANŻA	INSTALACJE ELEKTRYCZNE (IE)		
GŁÓWNY ARCHITEKT	Architecte D.P.L.G. Jocelyn Frederic Fillard upr. nr W/21/2009		
PROJEKTANT	mgr inż. Tomasz Gańko upr. nr MAZ/0297/PWOE/04		
SPRAWDZAJĄCY	mgr inż. Andrzej Zakrzewski upr. nr WAM/0012/PWOE/10		
OPRACOWANIE	Marcin Kiszurno inż. Joanna Holica		
NUMER DOKUMENTU	HE_PPW_IE_03_525_041_K_A_F		DATA 09.2018
TEMAT	Instalacje automatyki pokoju hotelowego		T / Z / CZ SKALA 525
NAZWA RYSUNKU	Schemat systemu ININCOM - konfiguracja K. Kiszurno		NR RYSUNKU 525_11_K_A

GRUPA PROJEKTOWA:

Architektura:

SUD

Sud Architekt Polska Sp. z o.o.
ul. Chmielna 19
00-021 Warszawatel: +48 22 556 59 00
fax: +48 22 556 59 10
e-mail: sud@sudarchitectes.com

Konstrukcja:

FORT POLSKA Sp. z o.o.

ul. Nowotorska 8
85-840 Bydgoszcztel/fax: +48 52 361 46 46 / 47
e-mail: poczt@fort.plRYBCEW
ul. Sobocka 20 / 1
01-584 Warszawatel/fax: +48 833 68 52
e-mail: rybcent@interia.plBranta instalacyjna
Projekt podstawowy:Fibat
Sp. z o.o.Fibat Sp. z o.o.
ul. Traktorystki 4A
01-114 Warszawatel: +48 22 862 86 25
fax: +48 22 632 38 75Branta instalacyjna
Projekt powykonawczy:

POLONEZ PLUS


POLONEZ PLUS spółka
z ograniczoną odpowiedzialnością
02-146 Warszawa ul. 17 Syczenia 70
tel: (0-41) 348 90 19 fax: (0-41) 348 90 31
biuro@polonez-plus.com.pl

QUMAK

Qumak S.A.
Aleje Jerozolimskie 136
02-305 WarszawaT: +48 22 519 08 00
F: +48 22 519 08 33


334

TP-TYP K 334, 328

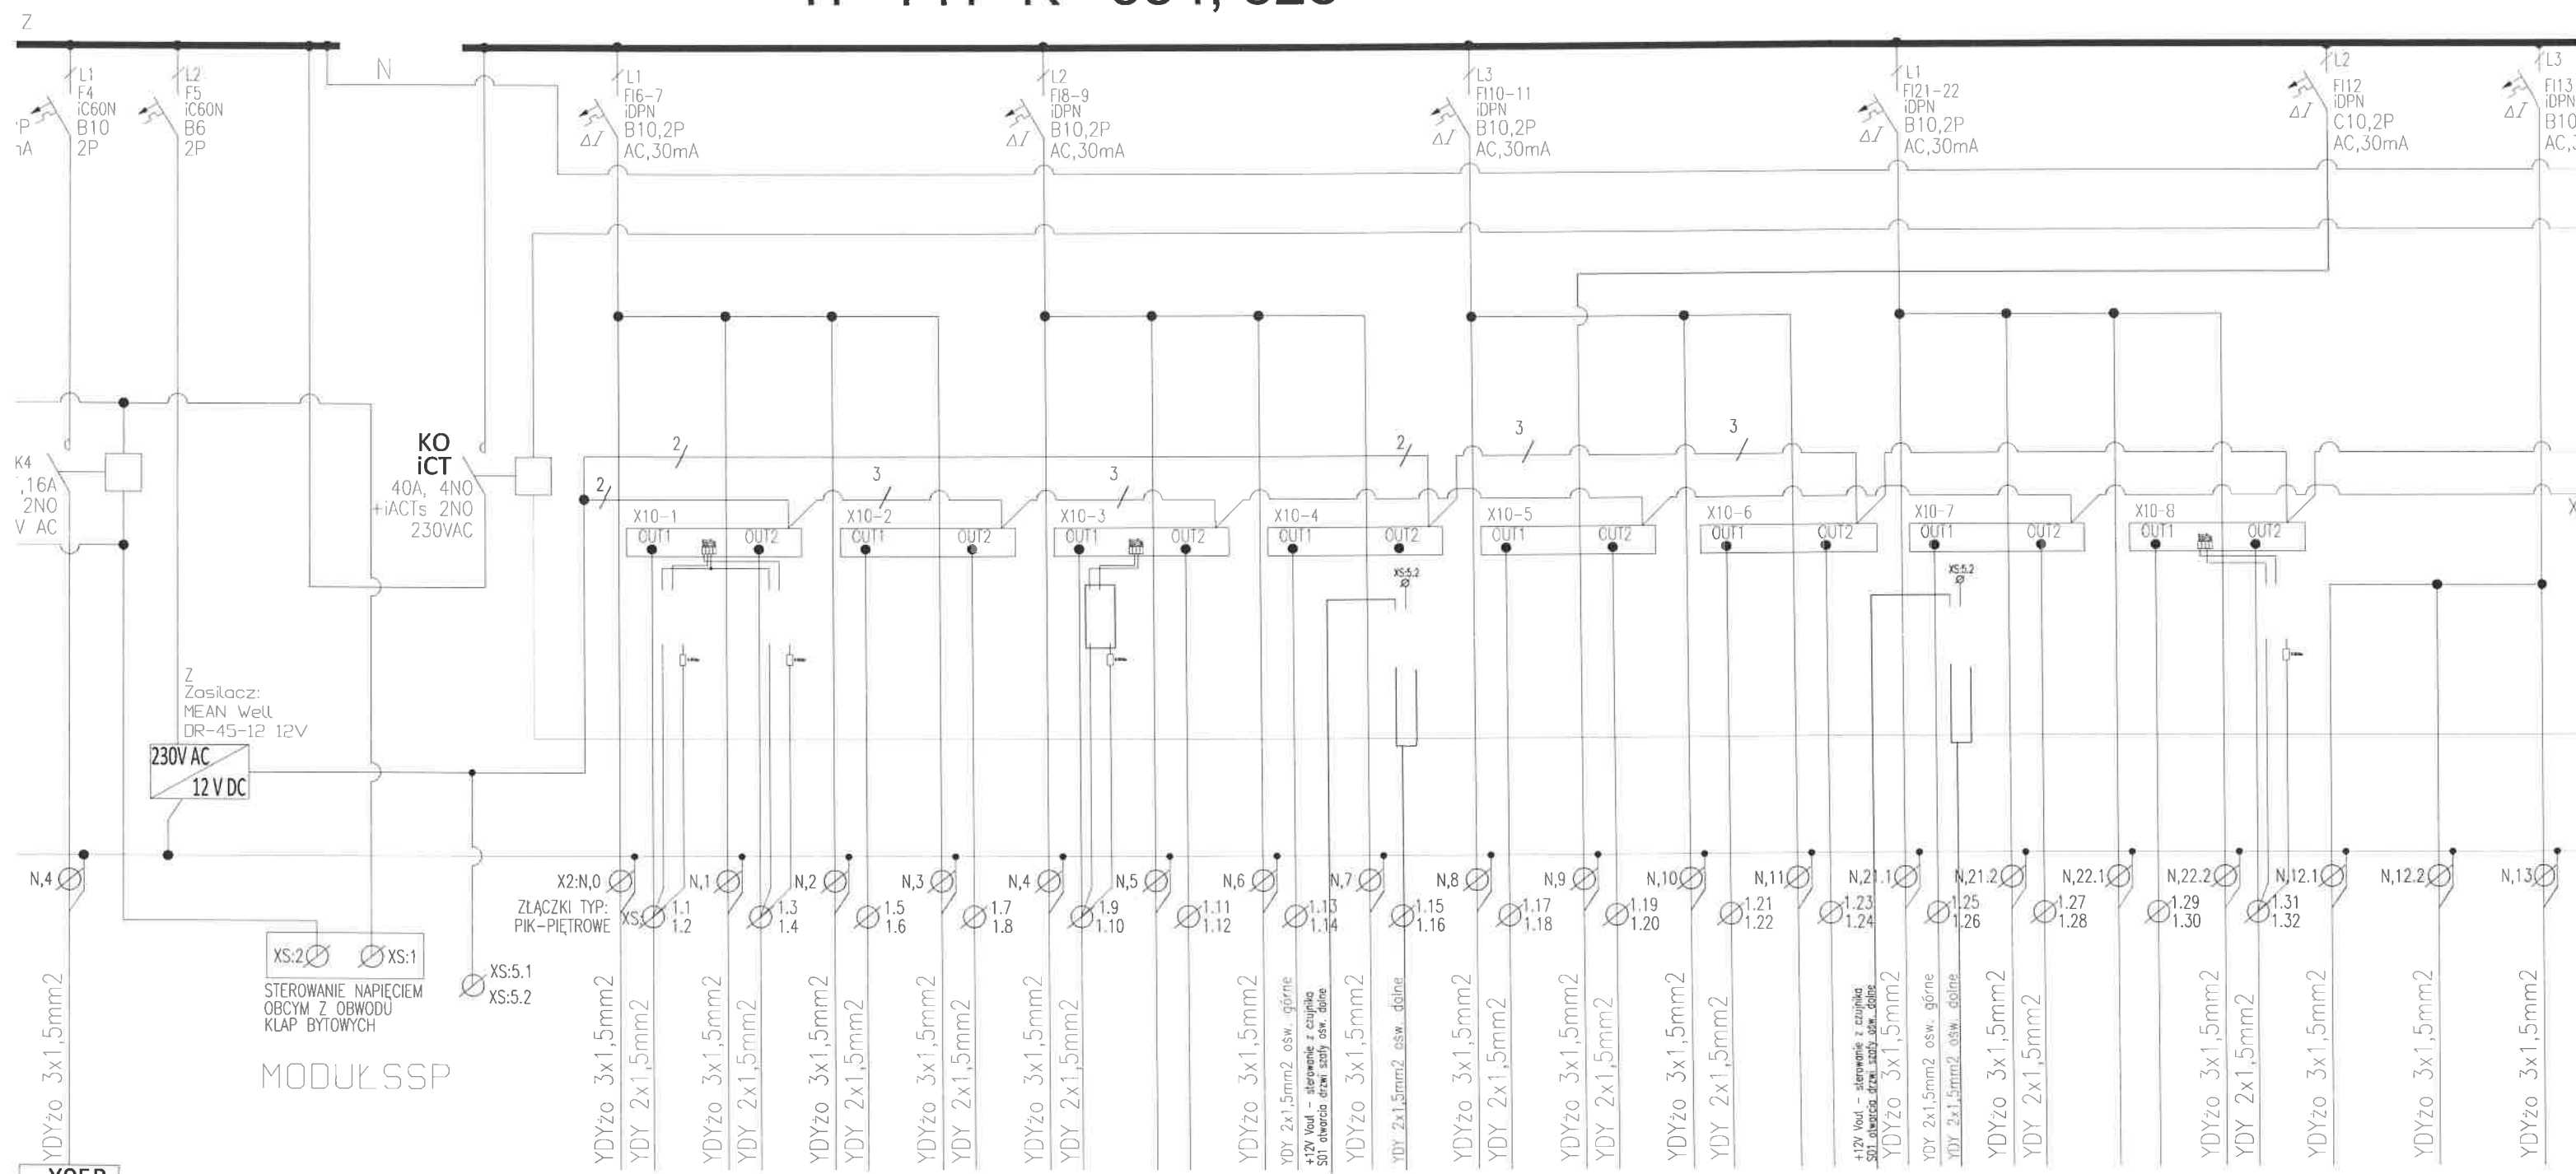

X05R																					
4	5		6.1	6.2	7.1	7.2	8.1	8.2	9.1	9.2	10.1	10.2	11.1	11.2	21.1	21.2	22.1	22.2	12.1	12.2	13
0,3	0,8		0,07	0,12	0,02	0,8	0,06		0,15	0,12	0,02	0,02	0,06	0,02	0,02	0,06		0,04	-	-	-
Wypust	-		D2,D3W,D4	D2,D2A	LN4a	LN4	D1	Rezerwa	LN5	LN5	LN2	LN3	LN5	Rezerwa	LN5	WL3	REZ.	D1	TL2	TL2	WL1
fan-coil	Zasilanie inteligentny pokój	WYŁĄCZENIE Z SYSTEMU HOTELOWEJ REZERWACJI (PMS)	Oświetlenie akcentowane Łazienka	Oświetlenie główne Łazienka	Oświetlenie szafki przy łóżku	Oświetlenie rama łóżka Sypialnia	Oświetlenie główne Sypialnia	Rezerwa	Podświetlenie Szafa 1 Salon	Podświetlenie Szafa 1 Salon	Pasek LED LN2 Łazienka	Oświetlenie Pasek LED Sypialnia	Podświetlenie biblioteczka, minibar	Rezerwa	Podświetlenie Szafki Sypialnia	Oświetlenie oprawy WL3	Rezerwa	Oświetlenie Główne Salon	Lampka na biurku Salon	Lampka na biurku sypialnia	Lampka do czytania


334

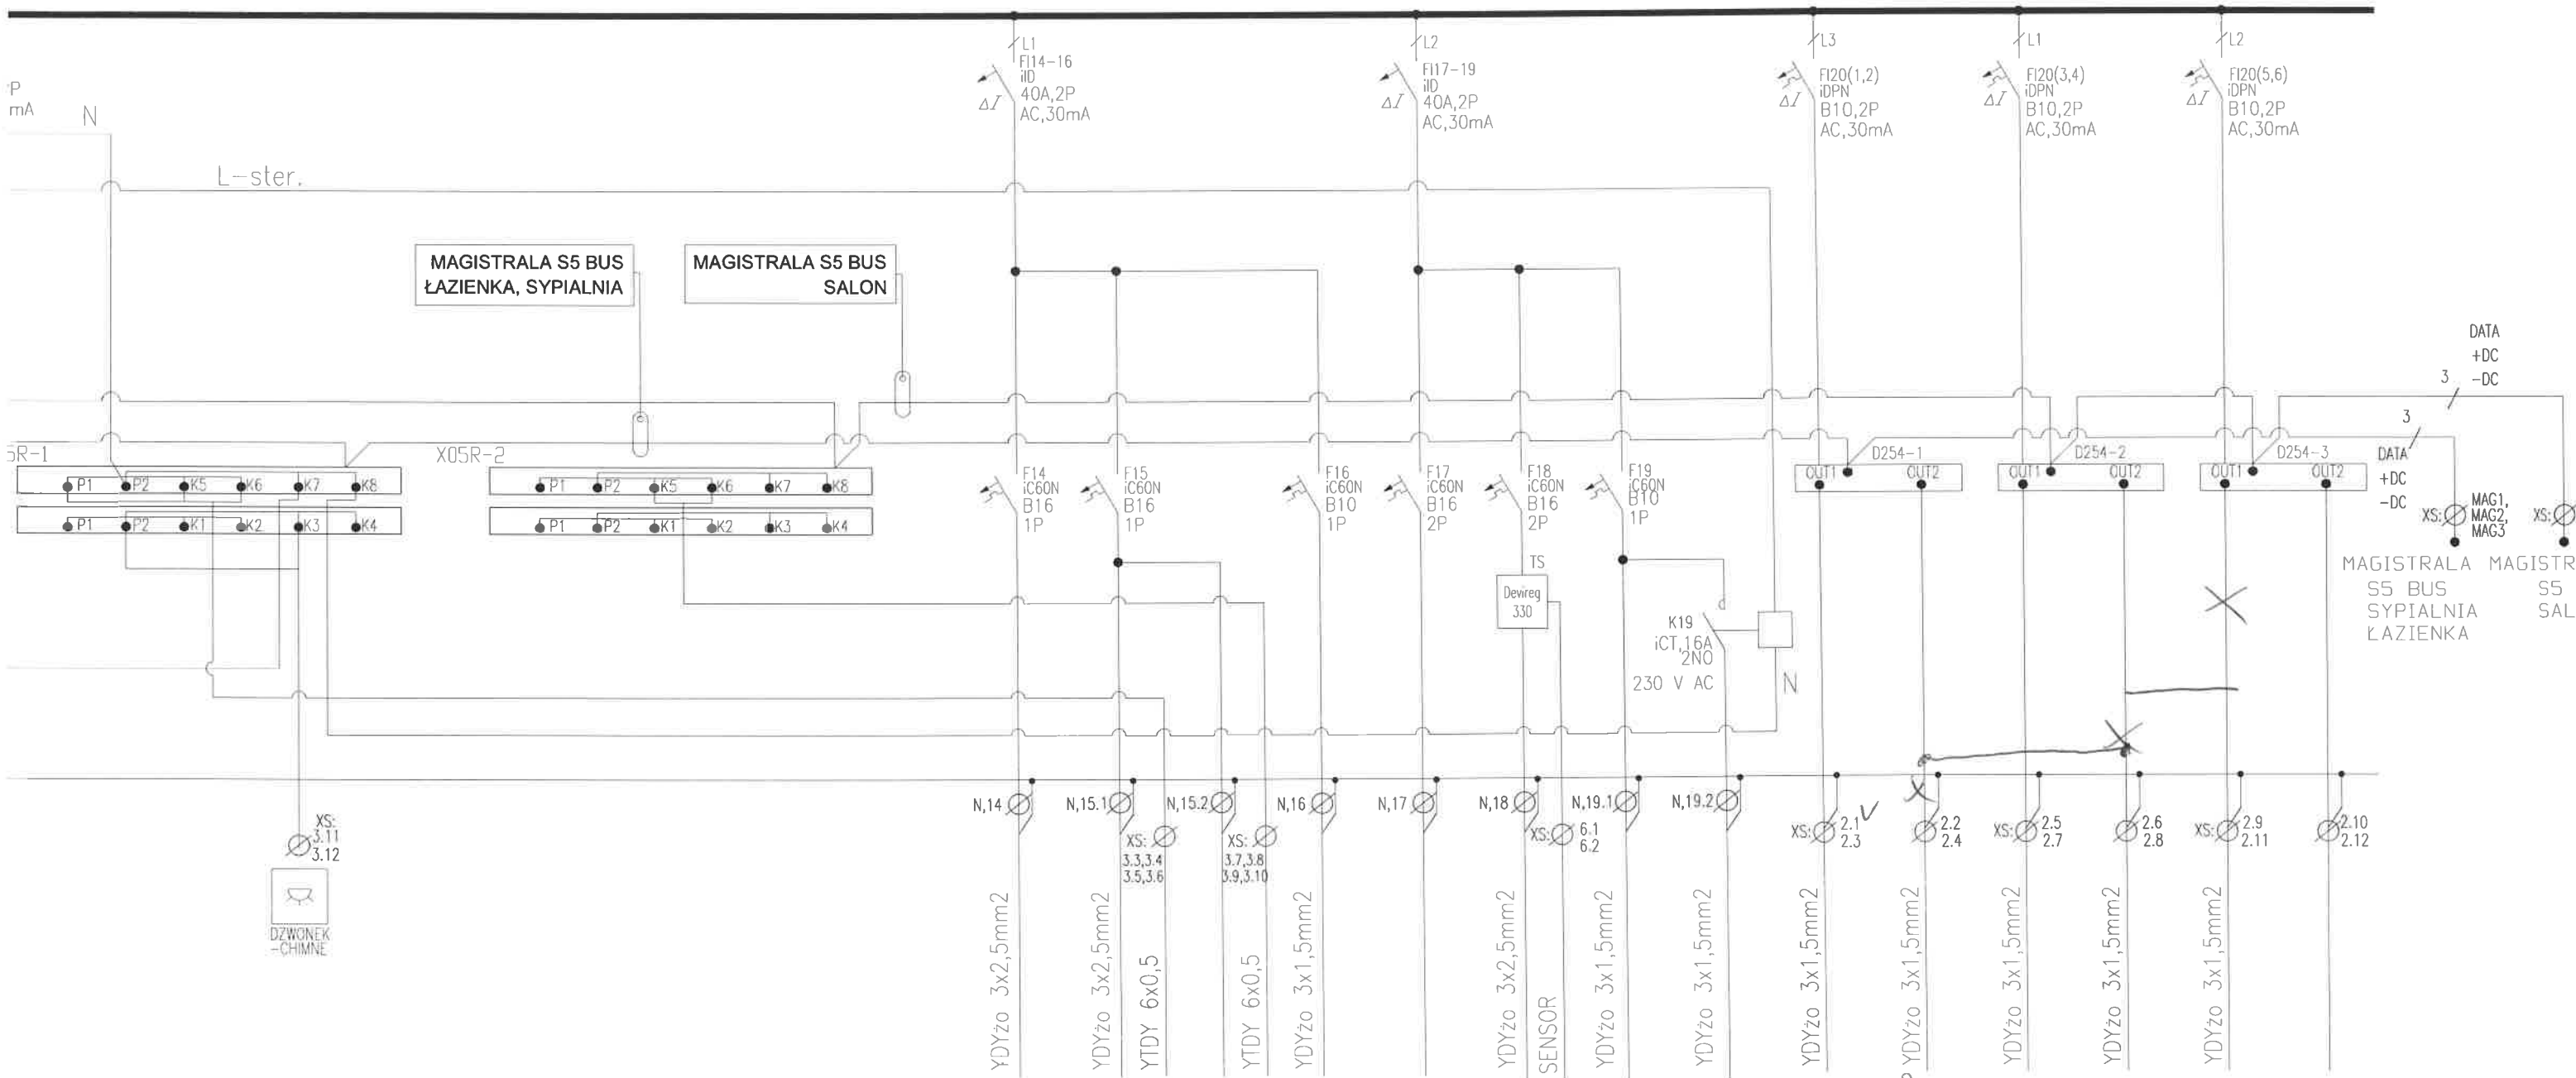

14	15.1	15.2	16	17	18	19.1	19.2	20.1	20.2	20.3	20.4	20.5	20.6
1,2	1,2	1,2	0,1	-	0,8	0,15	0,23	-	-	-	0,06	-	
Gniazda	Wypusty	Wypusty	Wypust	-	Wypusty	Wypusty	Wypusty	FL2, TL30	WL6	FL2, WL7	CL15	Rezerwa	Rezerwa
Gniazda ogólne	Wypusty Zastosy elektr.	Wypusty Zastosy elektr.	oświetlenie lampy lustro	Rezerwa	łazienka mały grzejnik	łazienka grzejnik ręcznika	łazienka mała lustro	Oświetlenie oprawy FL2, TL30 sypialnia	Oświetlenie kinkiety WL6 sypialnia	Oświetlenie oprawy FL2, WL7 salon	Oświetlenie zyrandol CL15 salon	Rezerwa	Rezerwa



3.35

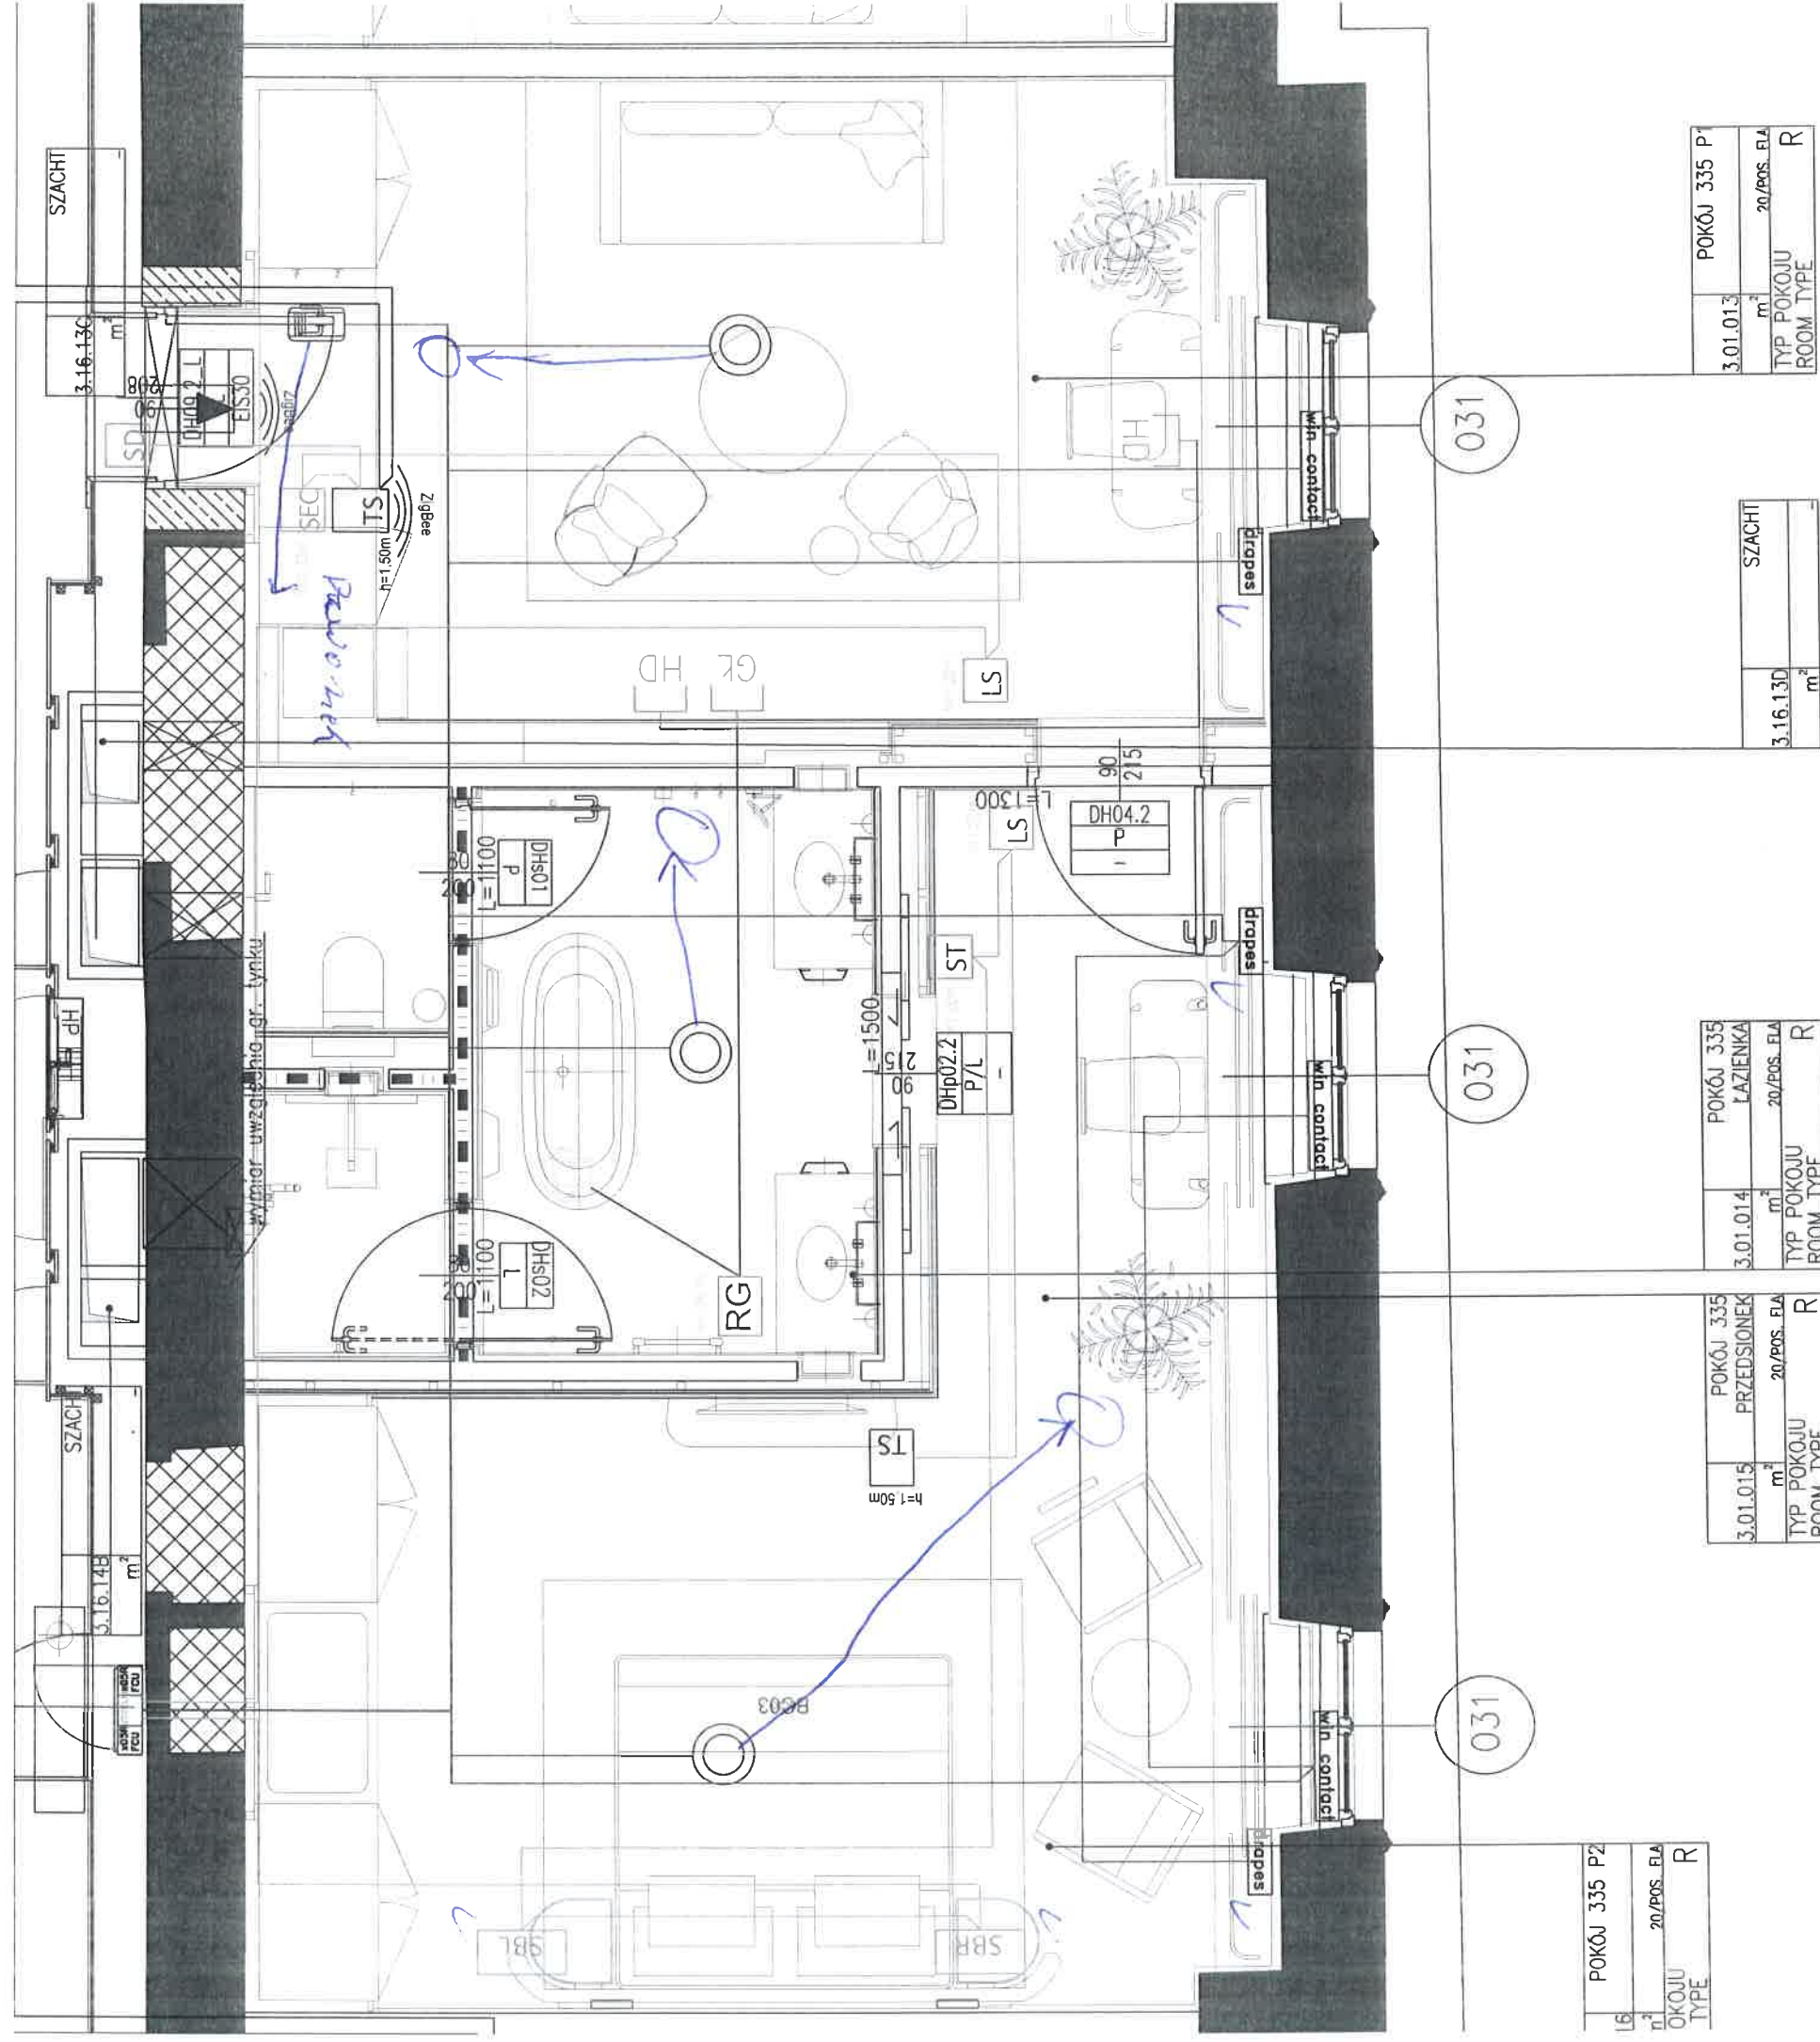

16	POKÓJ 335 P2	R
m²	20/POS. FLA	
TYP POKOJU		
ROOM TYPE		

3.01.015	POKÓJ 335 PRZEDSIONEK	R
m²	20/POS. FLA	
TYP POKOJU		
ROOM TYPE		

3.01.014	POKÓJ 335 ŁAZIENKA	R
m²	20/POS. FLA	
TYP POKOJU		
ROOM TYPE		

3.16.130	SZACHT	
m²		

3.01.013	POKÓJ 335 P1	R
m²	20/POS. FLA	
TYP POKOJU		
ROOM TYPE		

335

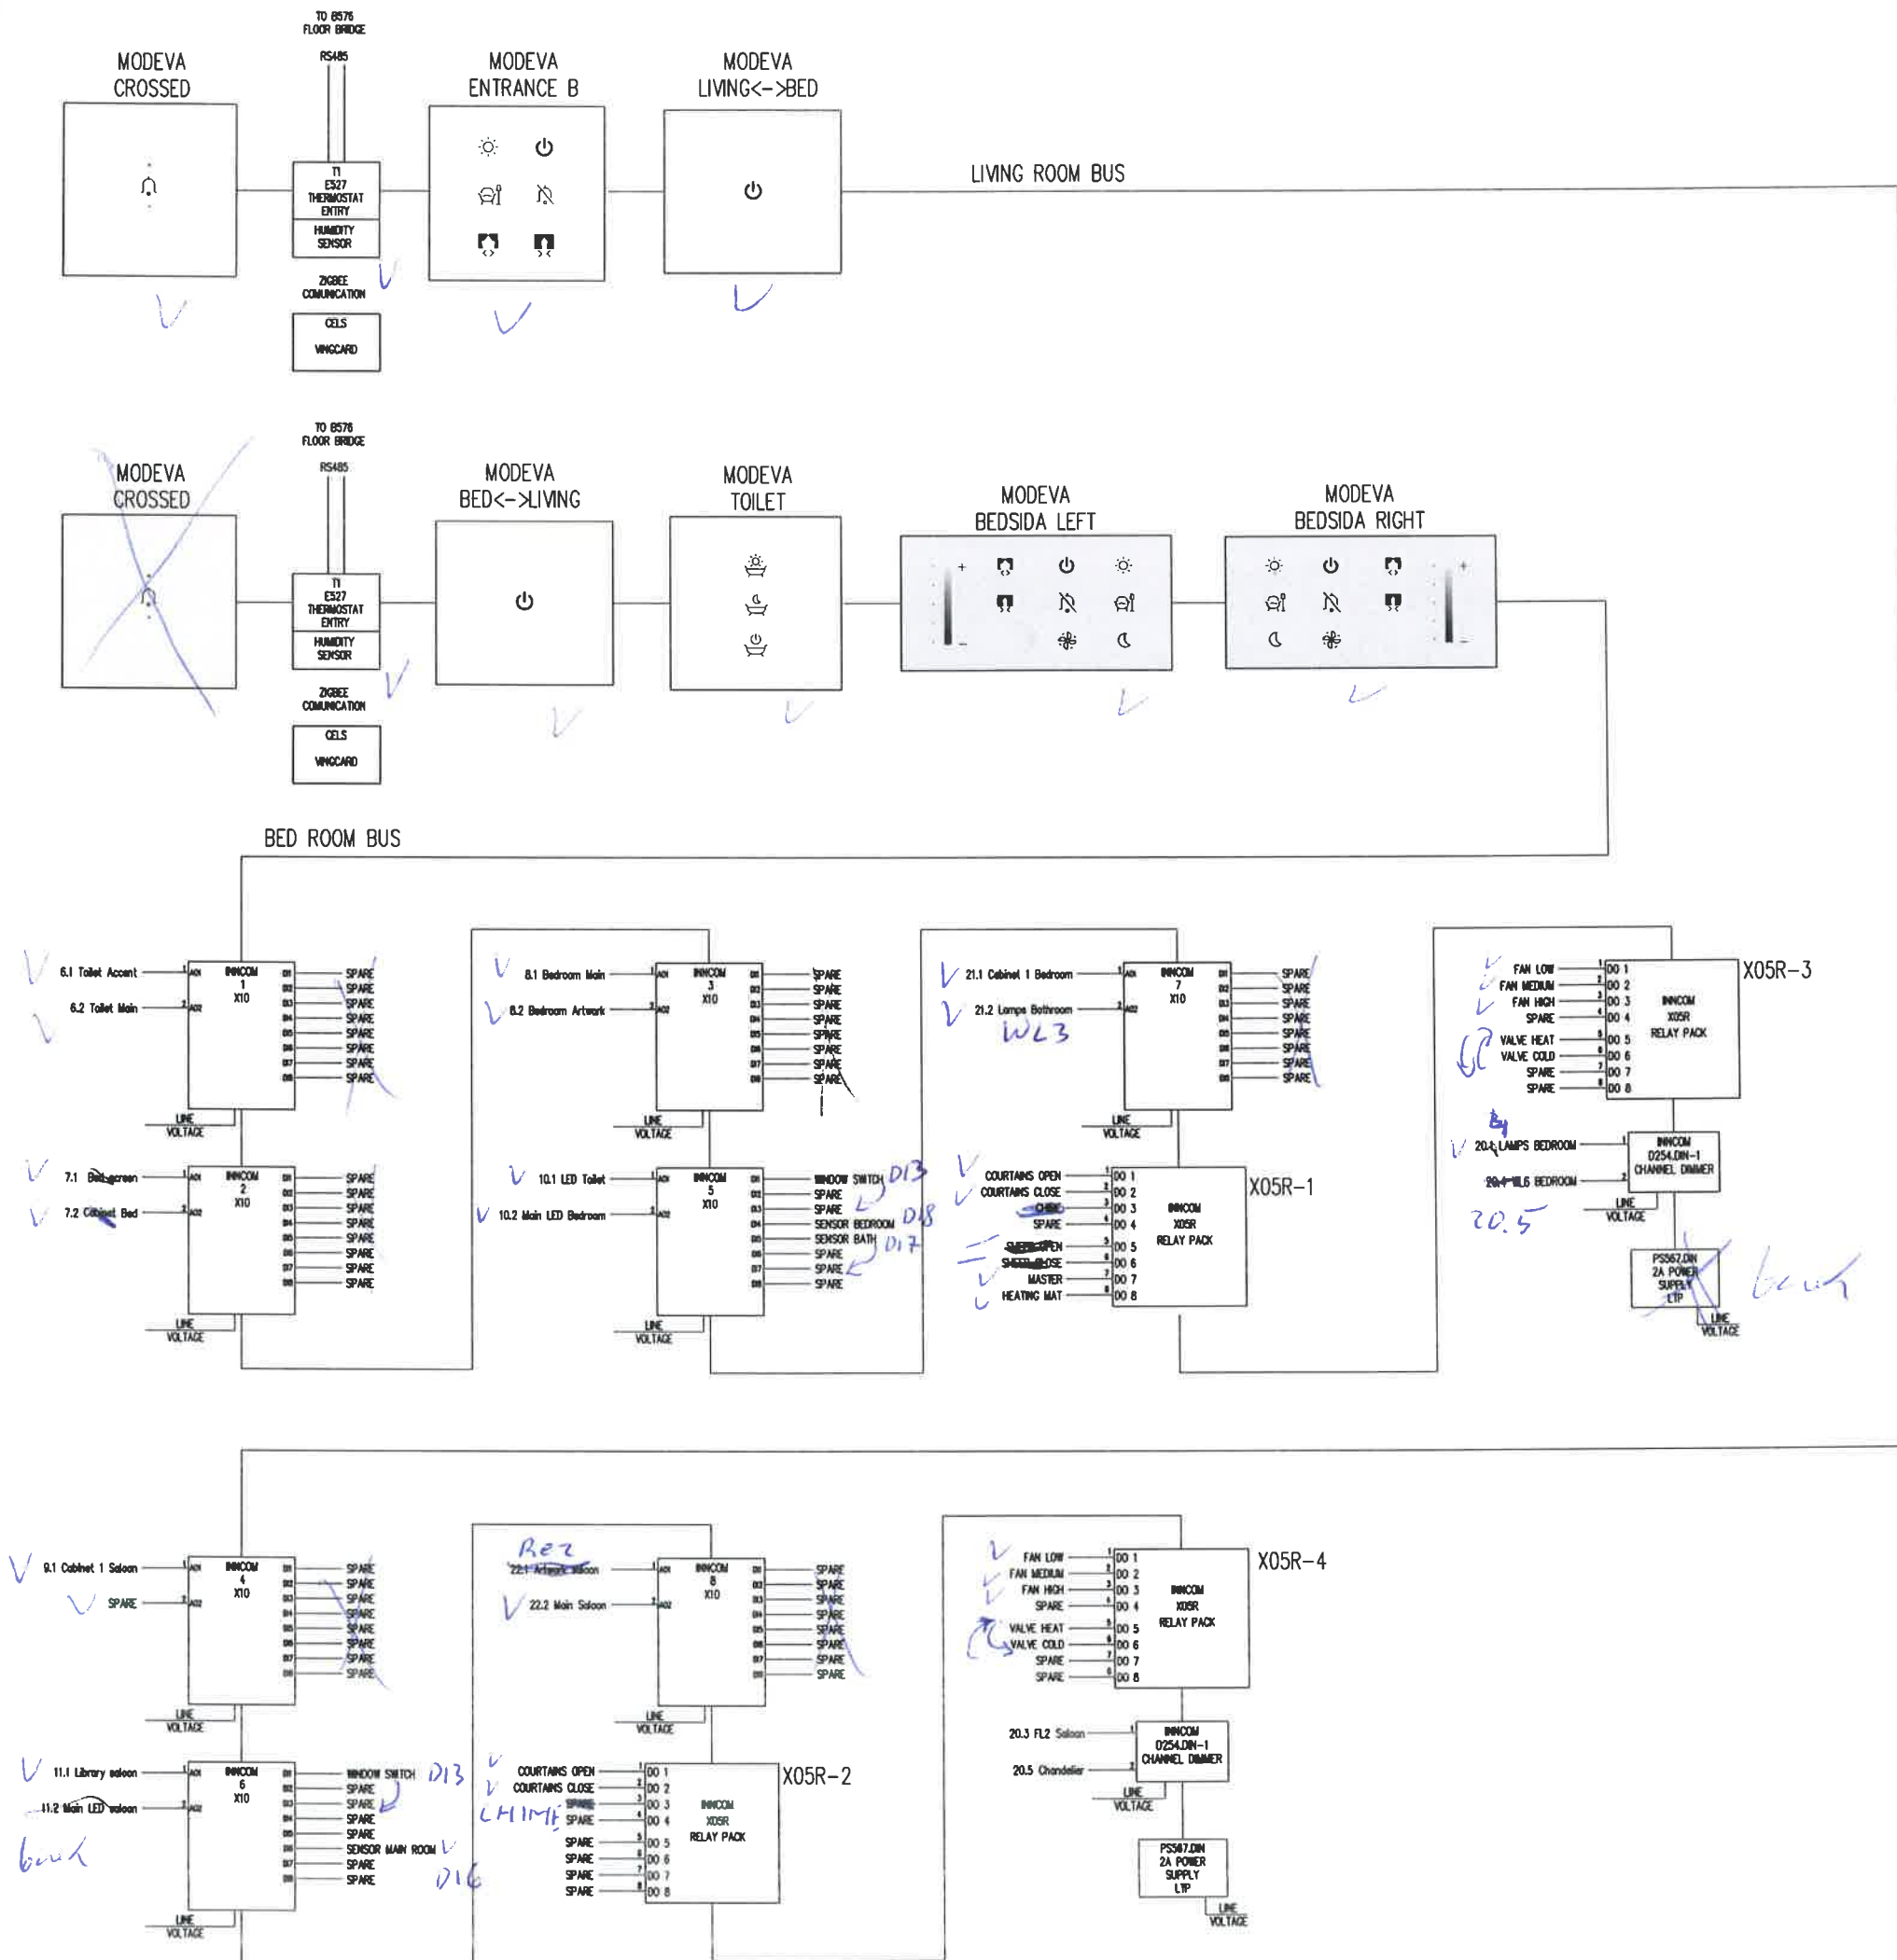


TABELA REWIZJI			
SCHEMAT			
INWESTOR	H. E. S. A Spółka z ograniczoną odpowiedzialnością Sp. k. ul. Krakowskie Przedmieście 13, 00-071 Warszawa		
OBIEKT	HOTEL EUROPEJSKI REMONT I PRZEBUDOWA ELEWACJI I WNĘTRZ, ROZBIÓRKA I NOWA ZABUDOWA DZIEDZINCA, BUDOWA GARAŻU PODZIEMNEGO, NADBUDOWA - ROZBUDOWA PODDAŻA		
ADRES INWESTYCJI	WARSZAWA, UL. KRAKOWSKIE PRZEDMIEŚCIE 13		
FAZA	DOKUMENTACJA POWYKONAWCZA		
BRANŻA	INSTALACJE ELEKTRYCZNE (IE)		
GŁÓWNY ARCHITEKT	Architecte D.P.L.G. Jocelyn Frederic Fillard upr. nr W/21/2009		
PROJEKTANT	mgr inż. Tomasz Gańko upr. nr MAZ/0297/PWOE/04		
SPRAWDZAJĄCY	mgr inż. Andrzej Zakrzewski upr. nr WAM/0012/PWOE/10		
OPRACOWANIE	Marcin Kiszurno inż. Joanna Holica		
NUMER DOKUMENTU	HE_PPW_IE_03_525_055_R_A_F	DATA	09.2018
TEMAT	Instalacje automatyki pokoju hotelowego	T./Z./CZ.	SKALA
NAZWA RYSUNKU	Schemat systemu INCOM - pokój typu B - piętro 2	525	
NR RYSUNKU	525	NR RYSUNKU	525
AUTOR		M. Kiszurno	

GRUPA PROJEKTOWA:
Architektura:

SUD

Sud Architekt Polska Sp. z o.o.
ul. Chmielna 19
00-021 Warszawa
tel: +48 22 556 59 00
fax: +48 22 556 59 10
e-mail: sud@sudarchitectes.com

Konstrukcja:

RYBCENT

RYBCENT
ul. Sobocka 20 / 1
01-684 Warszawa
tel/fax: +48 833 68 52
e-mail: rybcent@interia.pl

Branża instalacyjna
Projekt podstawowy:

Fibat
Sp. z o.o.

Fibat Sp. z o.o.
ul. Traktorzystki 4A
01-114 Warszawa
tel: +48 22 862 86 25
fax: +48 22 632 38 75

Branża instalacyjna
Projekt powykonawczy:

POLONEZ
INSTALACJE ELEKTRYCZNE


POLONEZ PLUS spółka
z ograniczoną odpowiedzialnością
02-148 Warszawa ul. 17 Syczeń 70
tel (0-41) 348 90 19 fax (0-41) 348 90 31
biuro@polonez-plus.com.pl

QUMAK

Qumak S.A.
Aleje Jerozolimskie 136
02-305 Warszawa
T: +48 22 519 08 00
F: +48 22 519 08 33

335


TP-TYP R 335
TP-TYP R 307

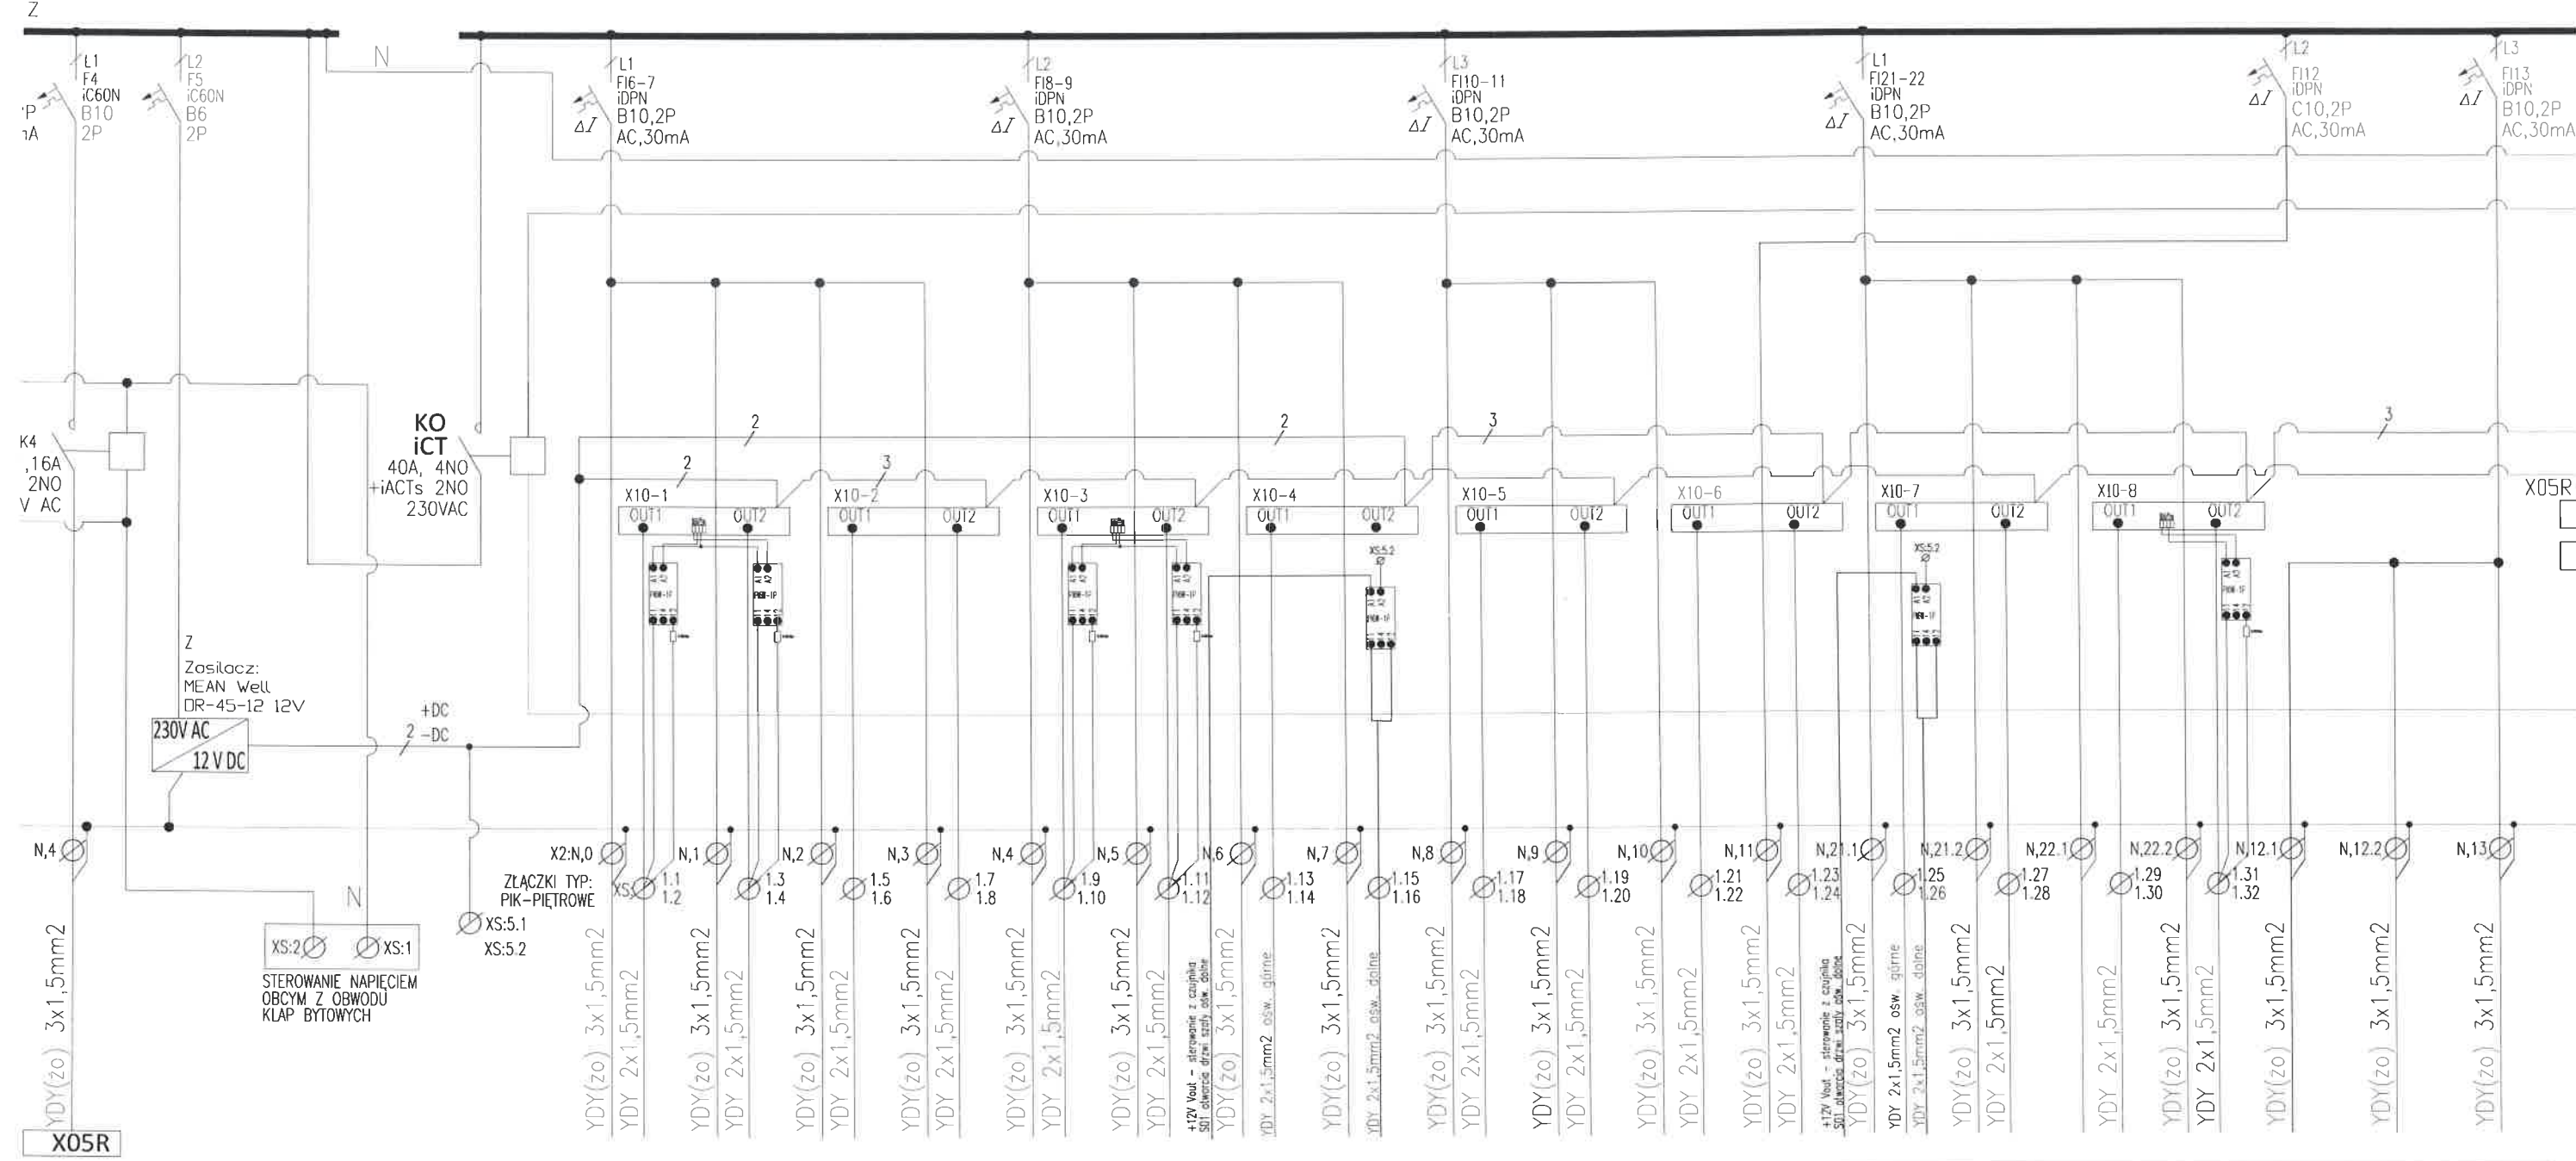

4	5		6.1	6.2	7.1	7.2	8.1	8.2	9.1	9.2	10.1	10.2	11.1	11.2	21.1	21.2	22.1	22.2	12.1	12.2	13
0,3	0,8		0,07	0,12	0,02	0,8	0,06	0,015	0,15	0,12	0,02	0,02	0,06	0,02	0,02	0,06		0,04	-	-	-
Wypust	-		D2,D3W,D4	D2,D2A	LN4	LN4a	D1	D1W	LN5A	LN5	LN2	LN3	LN5	LN3	LN5A	WL3	REZ.	D1	TL2	TL2	WL1
fan-coil	Zasilanie inteligentny pokój	WYŁĄCZENIE Z SYSTEMU HOTELOWEJ REZERWACJI (PMS)	Oświetlenie akcentowane łazienka	Oświetlenie główne łazienka	Oświetlenie rama łóżka	Oświetlenie szafki przy łóżku	Oświetlenie główne sypialnia	Oświetlenie sypialnia	Podświetlenie Szafa 1 Salon	Podświetlenie Szafa 1 Salon	Pasek LED LN2 łazienka	Oświetlenie Pasek LED Sypialnia	Podświetlenie biblioteczka, minibar	Oświetlenie Pasek LED Salon	Podświetlenie Szafki Sypialnia	Oświetlenie oprawy WL3	Rezerwa	Oświetlenie Główne Salon	Lampka na biurku Salon	Lampka na biurku sypialnia	Lampka do czytania

Rodzaj pomieszczenia:
Ł - łazienka
S - sypialnia
D - salon

LED

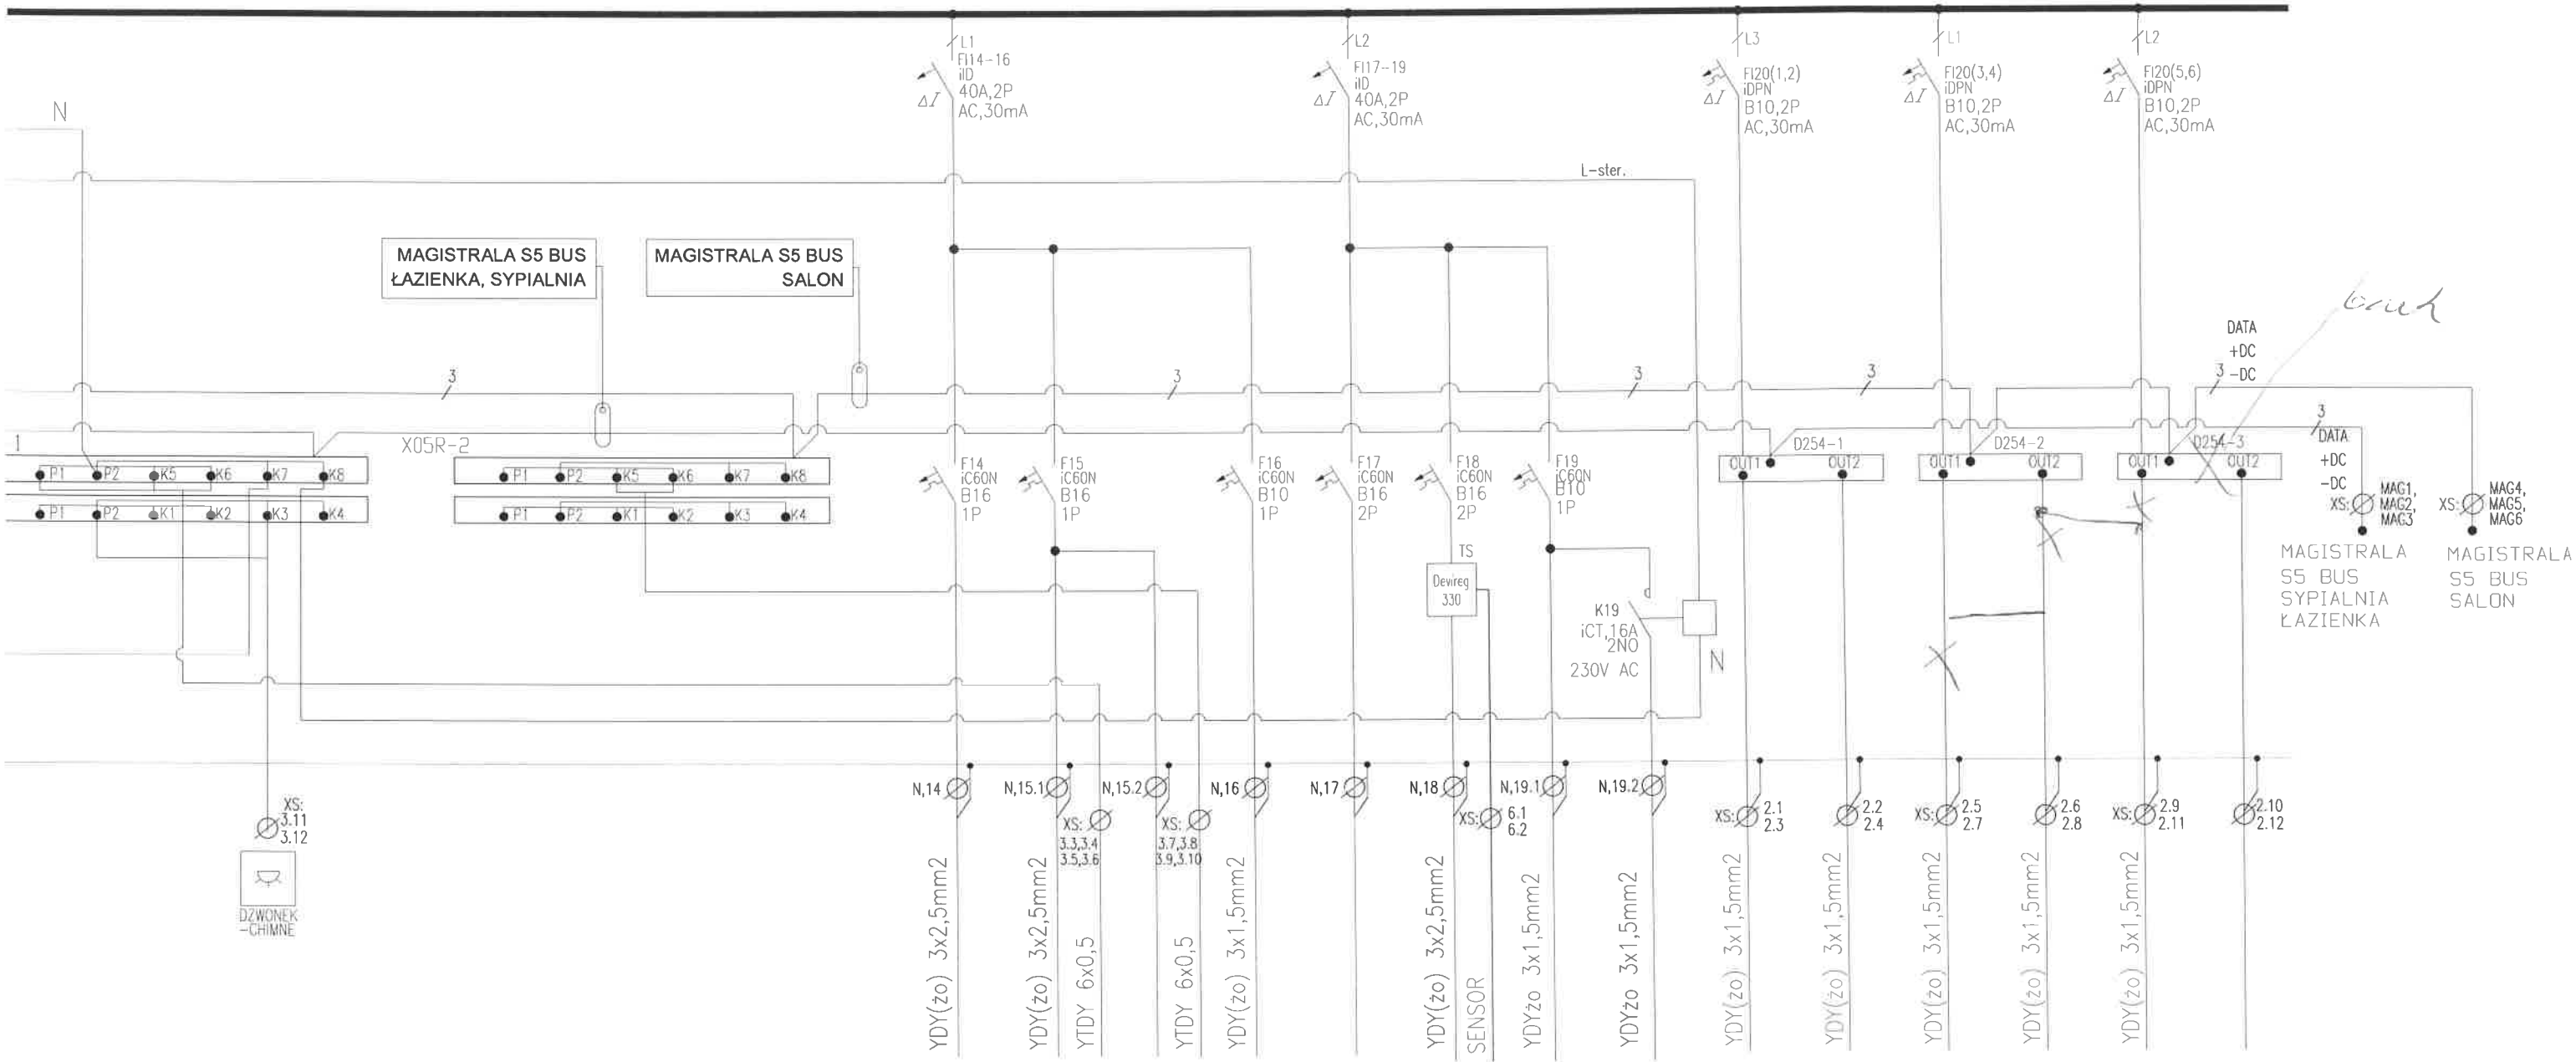


14	15.1	15.2	16	17	18	19.1	19.2	20.1	20.2	20.3	20.4	20.5	20.6
1,2	1,2	1,2	0,1	-	0,8	0,15	0,23	-	-	-	0,06	0,3	
Gniazda	Wypust	Wypust	Wypust	-	Wypusty	Wypusty	Wypusty	FL2,TL30,WL2	WL6	WL7,FL2	WL6	CL15	REZ.
Gniazda ogólne	Wypusty Zasilony elektr.	Wypusty Zasilony elektr.	oświetlenie lampy lustro	Rezerwa	łazienka maty grzejne	łazienka grzejnik ręcznika,	łazienka maty lustro	Oświetlenie oprawy FL2,TL30,WL2 Sypialnia	Oświetlenie oprawy WL6 sypialnia	Oświetlenie oprawy WL7, FL2 salon	Oświetlenie kuchnia-sypialnia WL6	Oświetlenie zyrandol CL15 salon	Rezerwa

✓ Zymudol



336

3.01.027	POKŮJ 336
m ²	20/POS. FIA
TYP POKOJU	B
ROOM TYPE	


3.01.026	POKOJ 3
m ²	LAZIEN
TYP POKOJU ROOM TYPE	20/POS.

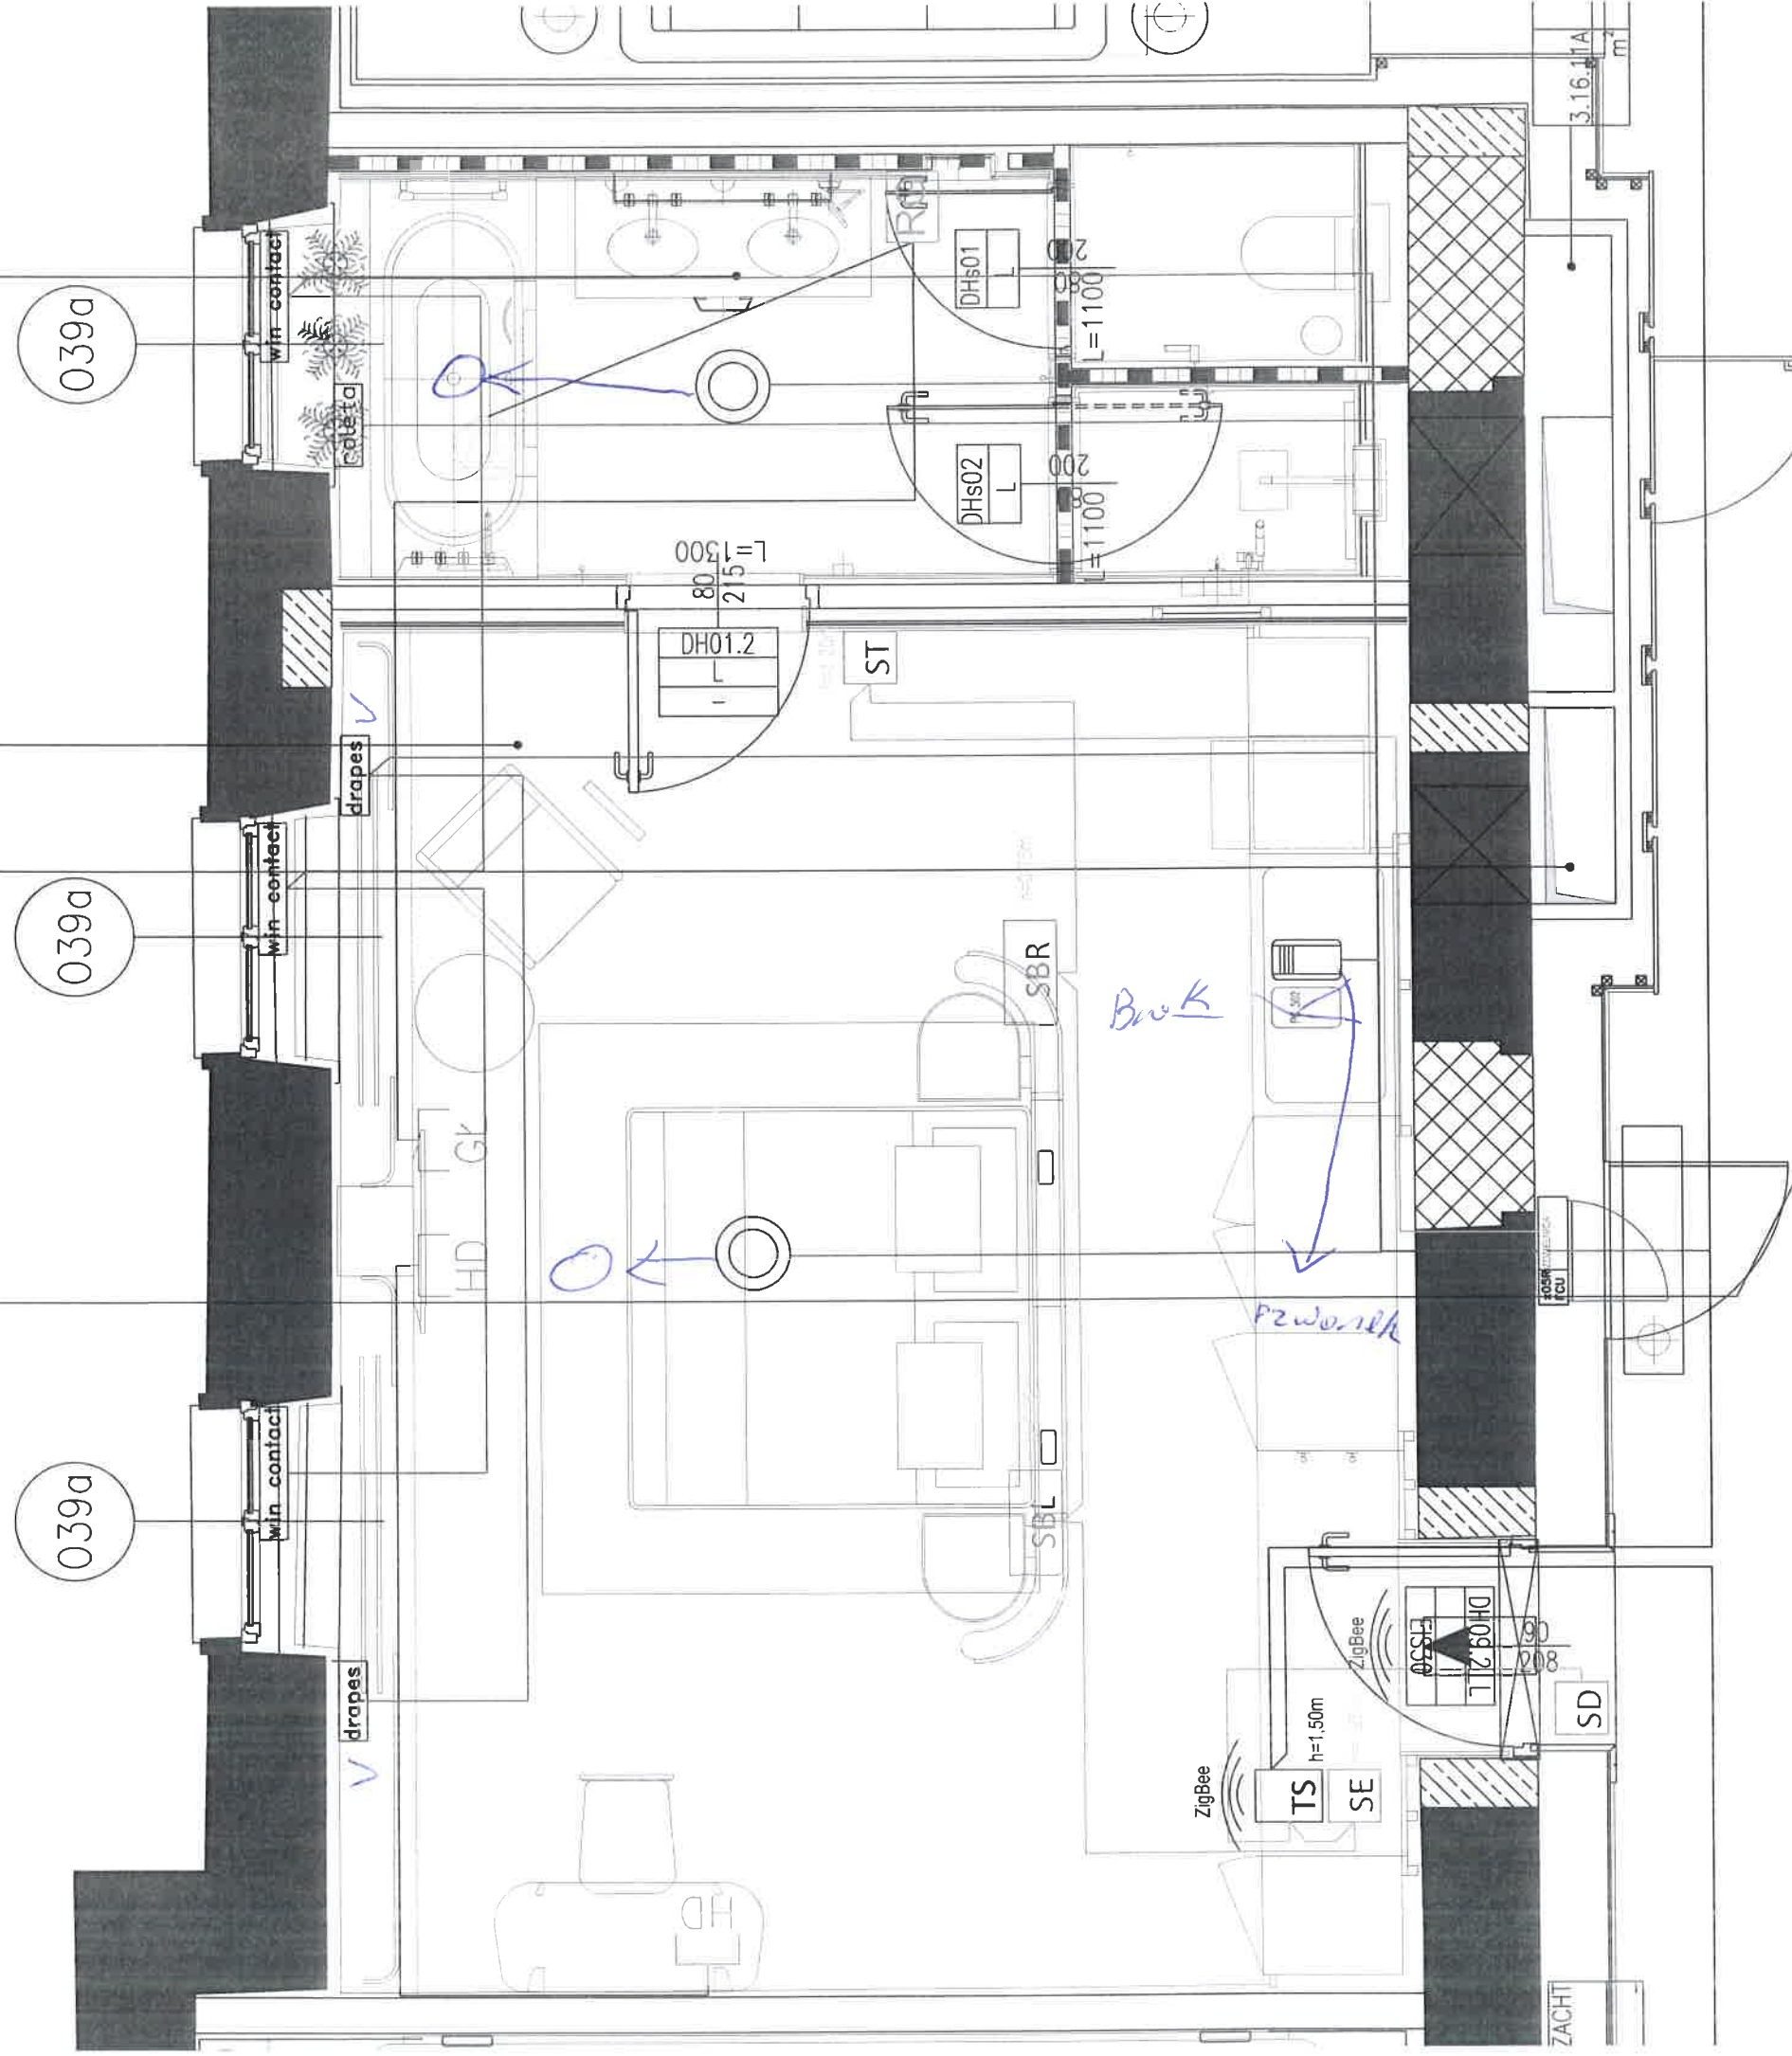

336

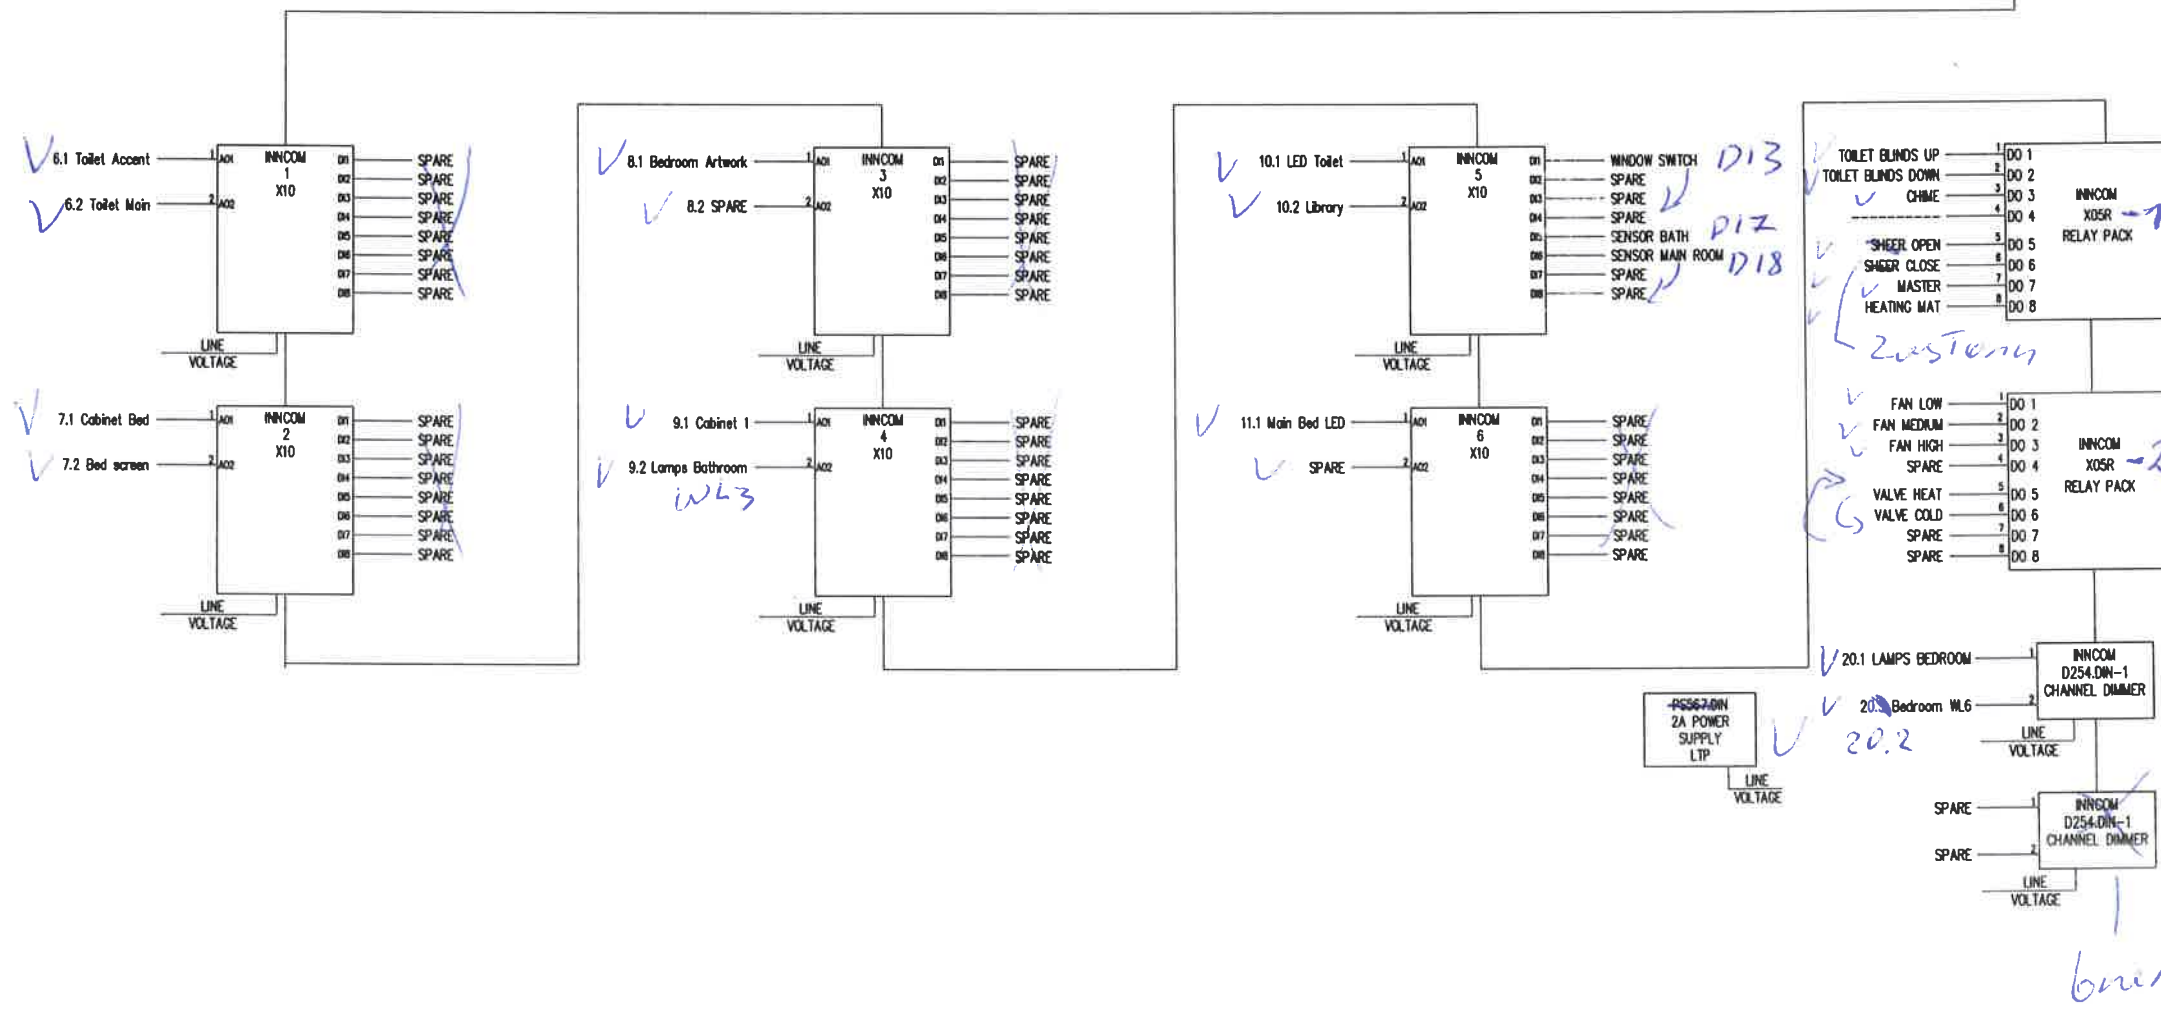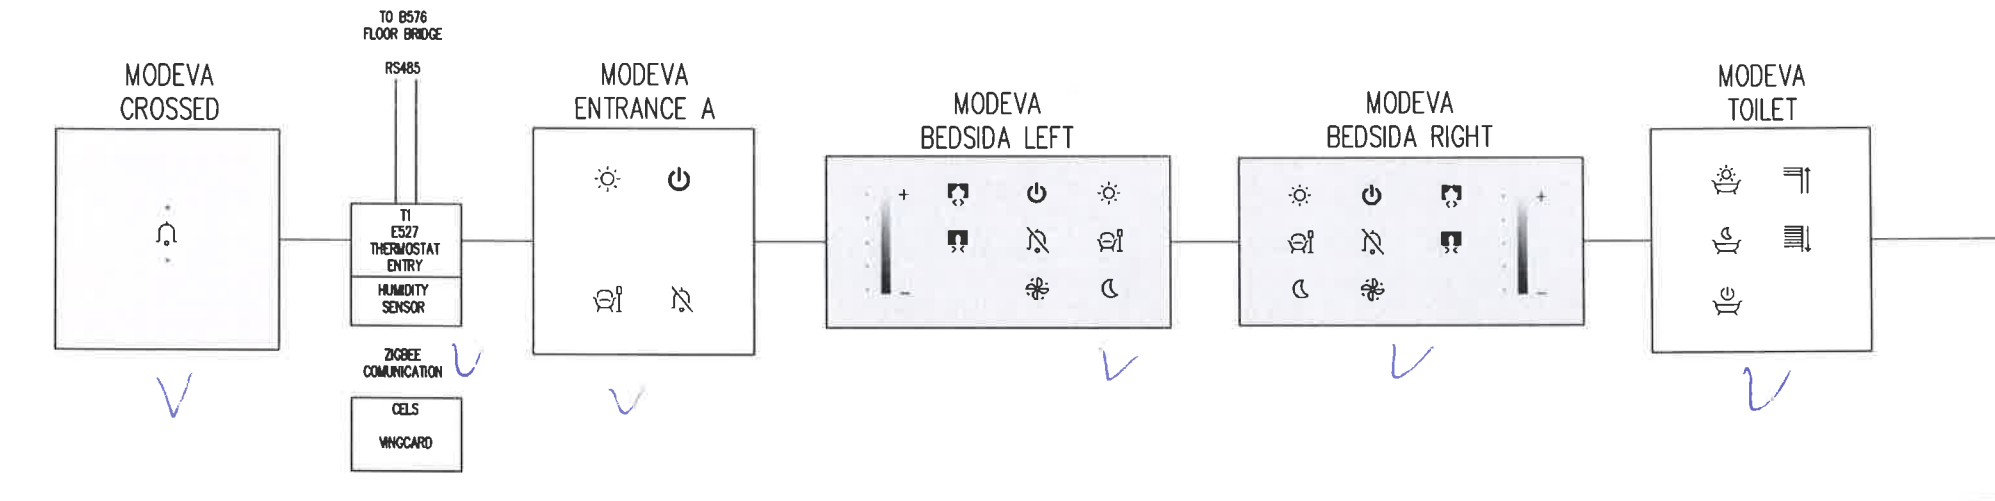

A	09.2018	Aktualizacja sygnałów	M. Kiszurno
NR REWIZJI	DATA	OPIS ZMIANY	AUTOR

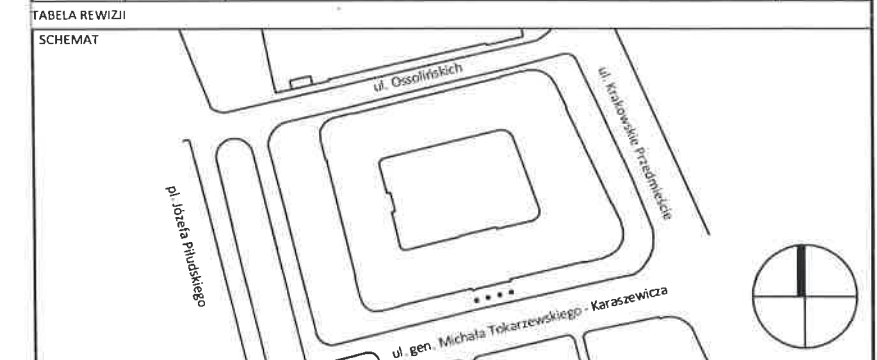

INWESTOR	H.E.S.A Spółka z ograniczoną odpowiedzialnością Sp. k. ul. Krakowskie Przedmieście 13, 00-071 Warszawa		
OBIEKT	HOTEL EUROPEJSKI REMONT I PRZEBUDOWA ELEWACJI I WNĘTRZ, ROZBIÓRKA I NOWA ZABUDOWA DZIEDZINCA, BUDOWA GARAZU PODZIEMNEGO, NADBUDOWA - ROZBUDOWA PODDASZA		
ADRES INWESTYCJI	WARSZAWA, UL. KRAKOWSKIE PRZEDMIEŚCIE 13		
FAZA	DOKUMENTACJA POWYKONAWCZA		
BRANŻA	INSTALACJE ELEKTRYCZNE (IE)		
GŁÓWNY ARCHITEKT	Architecte D.P.L.G. Jocelyn Frederic Fillard upr. nr W/21/2009		
PROJEKTANT	mgr inż. Tomasz Gańko upr. nr MAZ/0297/PWOWE/04		
SPRAWDZAJĄCY	mgr inż. Andrzej Zakrzewski upr. nr WAM/0012/PWOWE/10		
OPRACOWANIE	Marcin Kiszurno inż. Joanna Holica		

GRUPA PROJEKTOWA:
Architektura:
SUD
Sud Architekt Polska Sp. z o.o.
ul. Chmielna 19
00-021 Warszawa
tel: +48 22 556 59 00
fax: +48 22 556 59 10
e-mail: sud@sudarchitectes.com

Konstrukcja:
Fort Polska Sp. z o.o.
ul. Nowotoruńska 8
85-840 Bydgoszcz
tel/fax: +48 52 361 46 46 / 47
e-mail: poczta@fort.pl

RYBECENT
ul. Sobocka 20 / 1
01-684 Warszawa
tel/fax: +48 833 68 52
e-mail: rybcent@interia.pl

Branża instalacyjna
Projekt podstawowy:
Fibat
Sp. z o.o.
Fibat Sp. z o.o.
ul. Traktorzystki 4A
01-114 Warszawa
tel: +48 22 862 86 25
fax: +48 22 632 38 75


Branża instalacyjna
Projekt powykonawczy:
POLONEZ
WENTYLACJA KLIMATYZACJA
POLONEZ PLUS spółka
z ograniczoną odpowiedzialnością
02-146 Warszawa, ul. 17 Sierpnia 70
tel (0-41) 348 90 19, fax (0-41) 348 90 31
biuro@polonez-plus.com.pl


QUMAK S.A.
Al. Jerozolimskie 136
02-303 Warszawa
T: +48 22 519 08 00
F: +48 22 519 08 33

NUMER DOKUMENTU	HE_PPW_IE_03_525_016_B_A_F		DATA	09.2018	
TEMAT	Instalacje automatyki pokoju hotelowego		T./Z./CZ.	525	SKALA
NAZWA RYSUNKU	Schemat systemu INNCOM - połączenia z (zalecenia numeryczne) - poziom 03		NR RYSUNKU	E3E 16 D A	

336

Pokój typ B nr 336

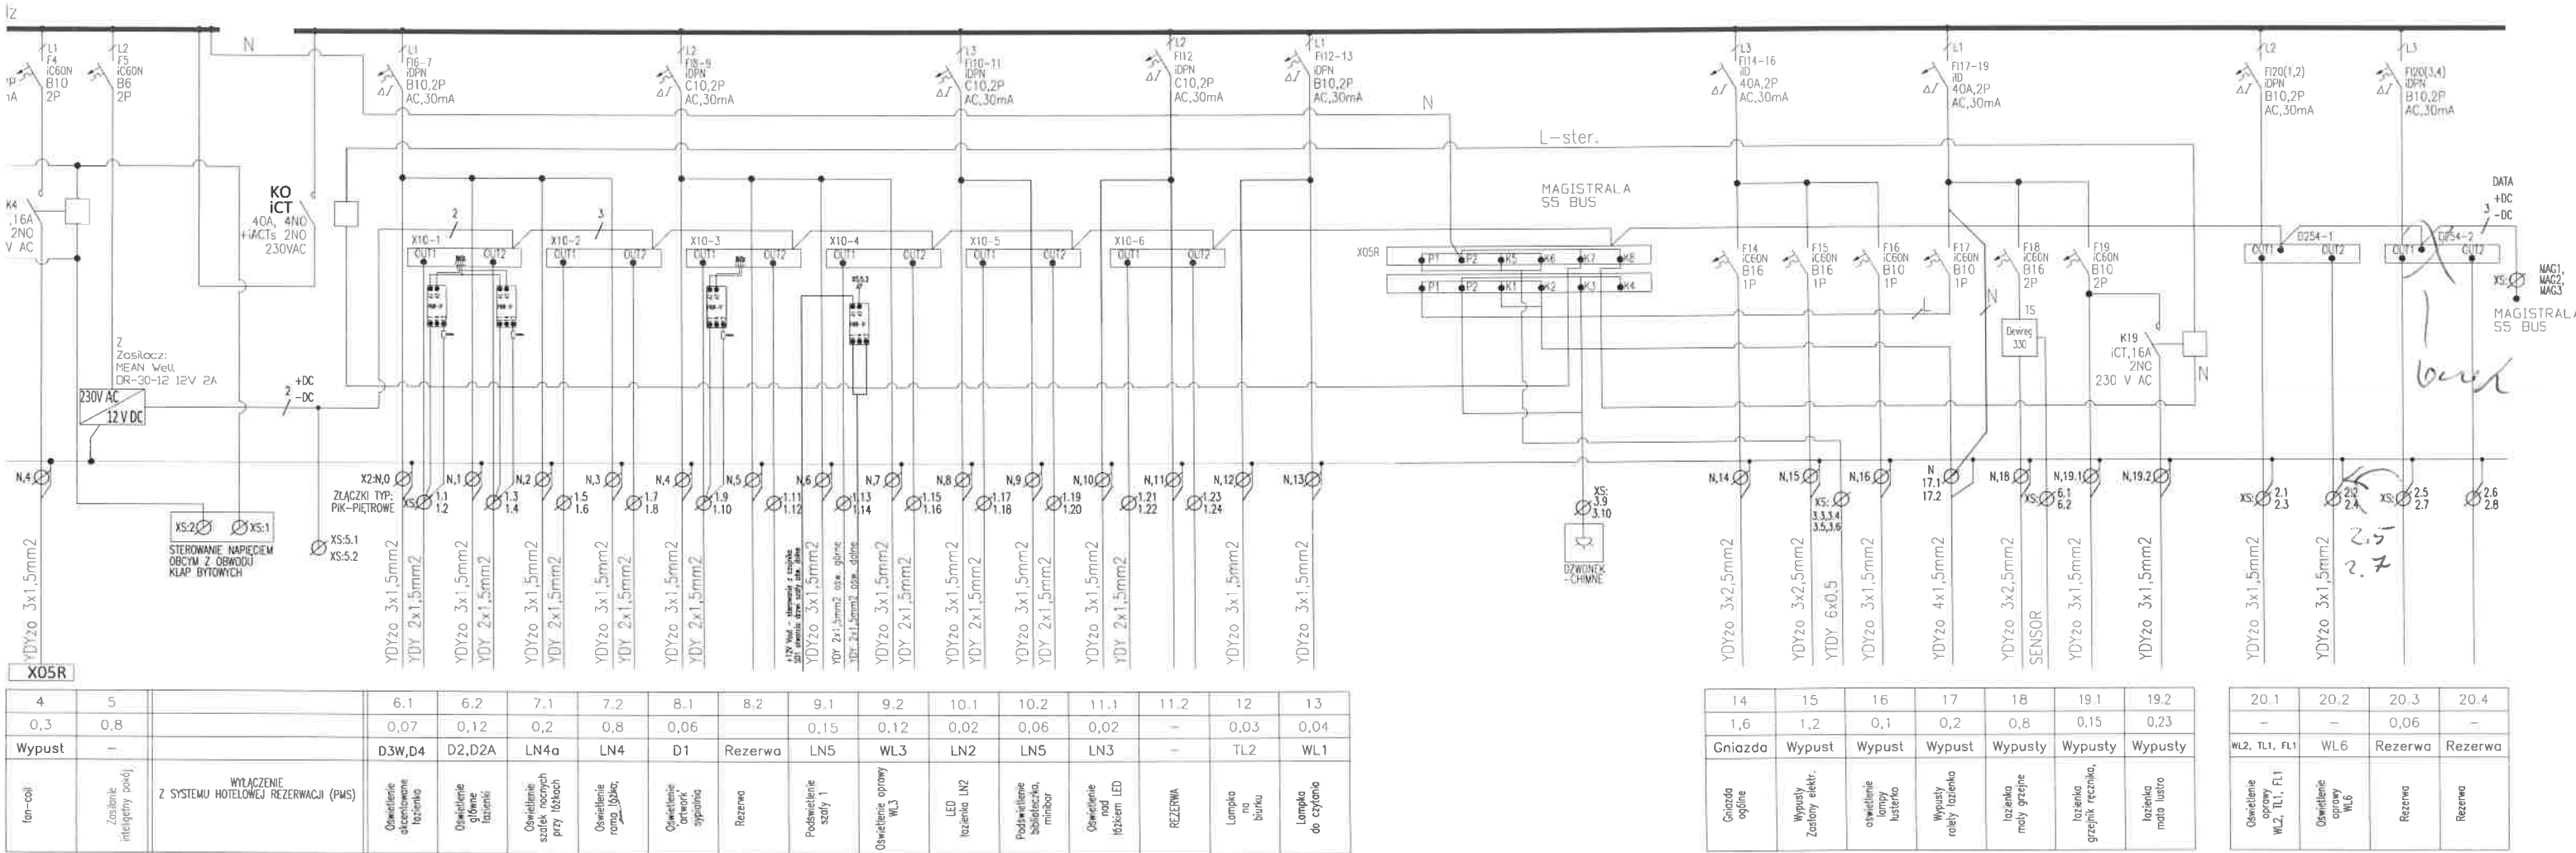

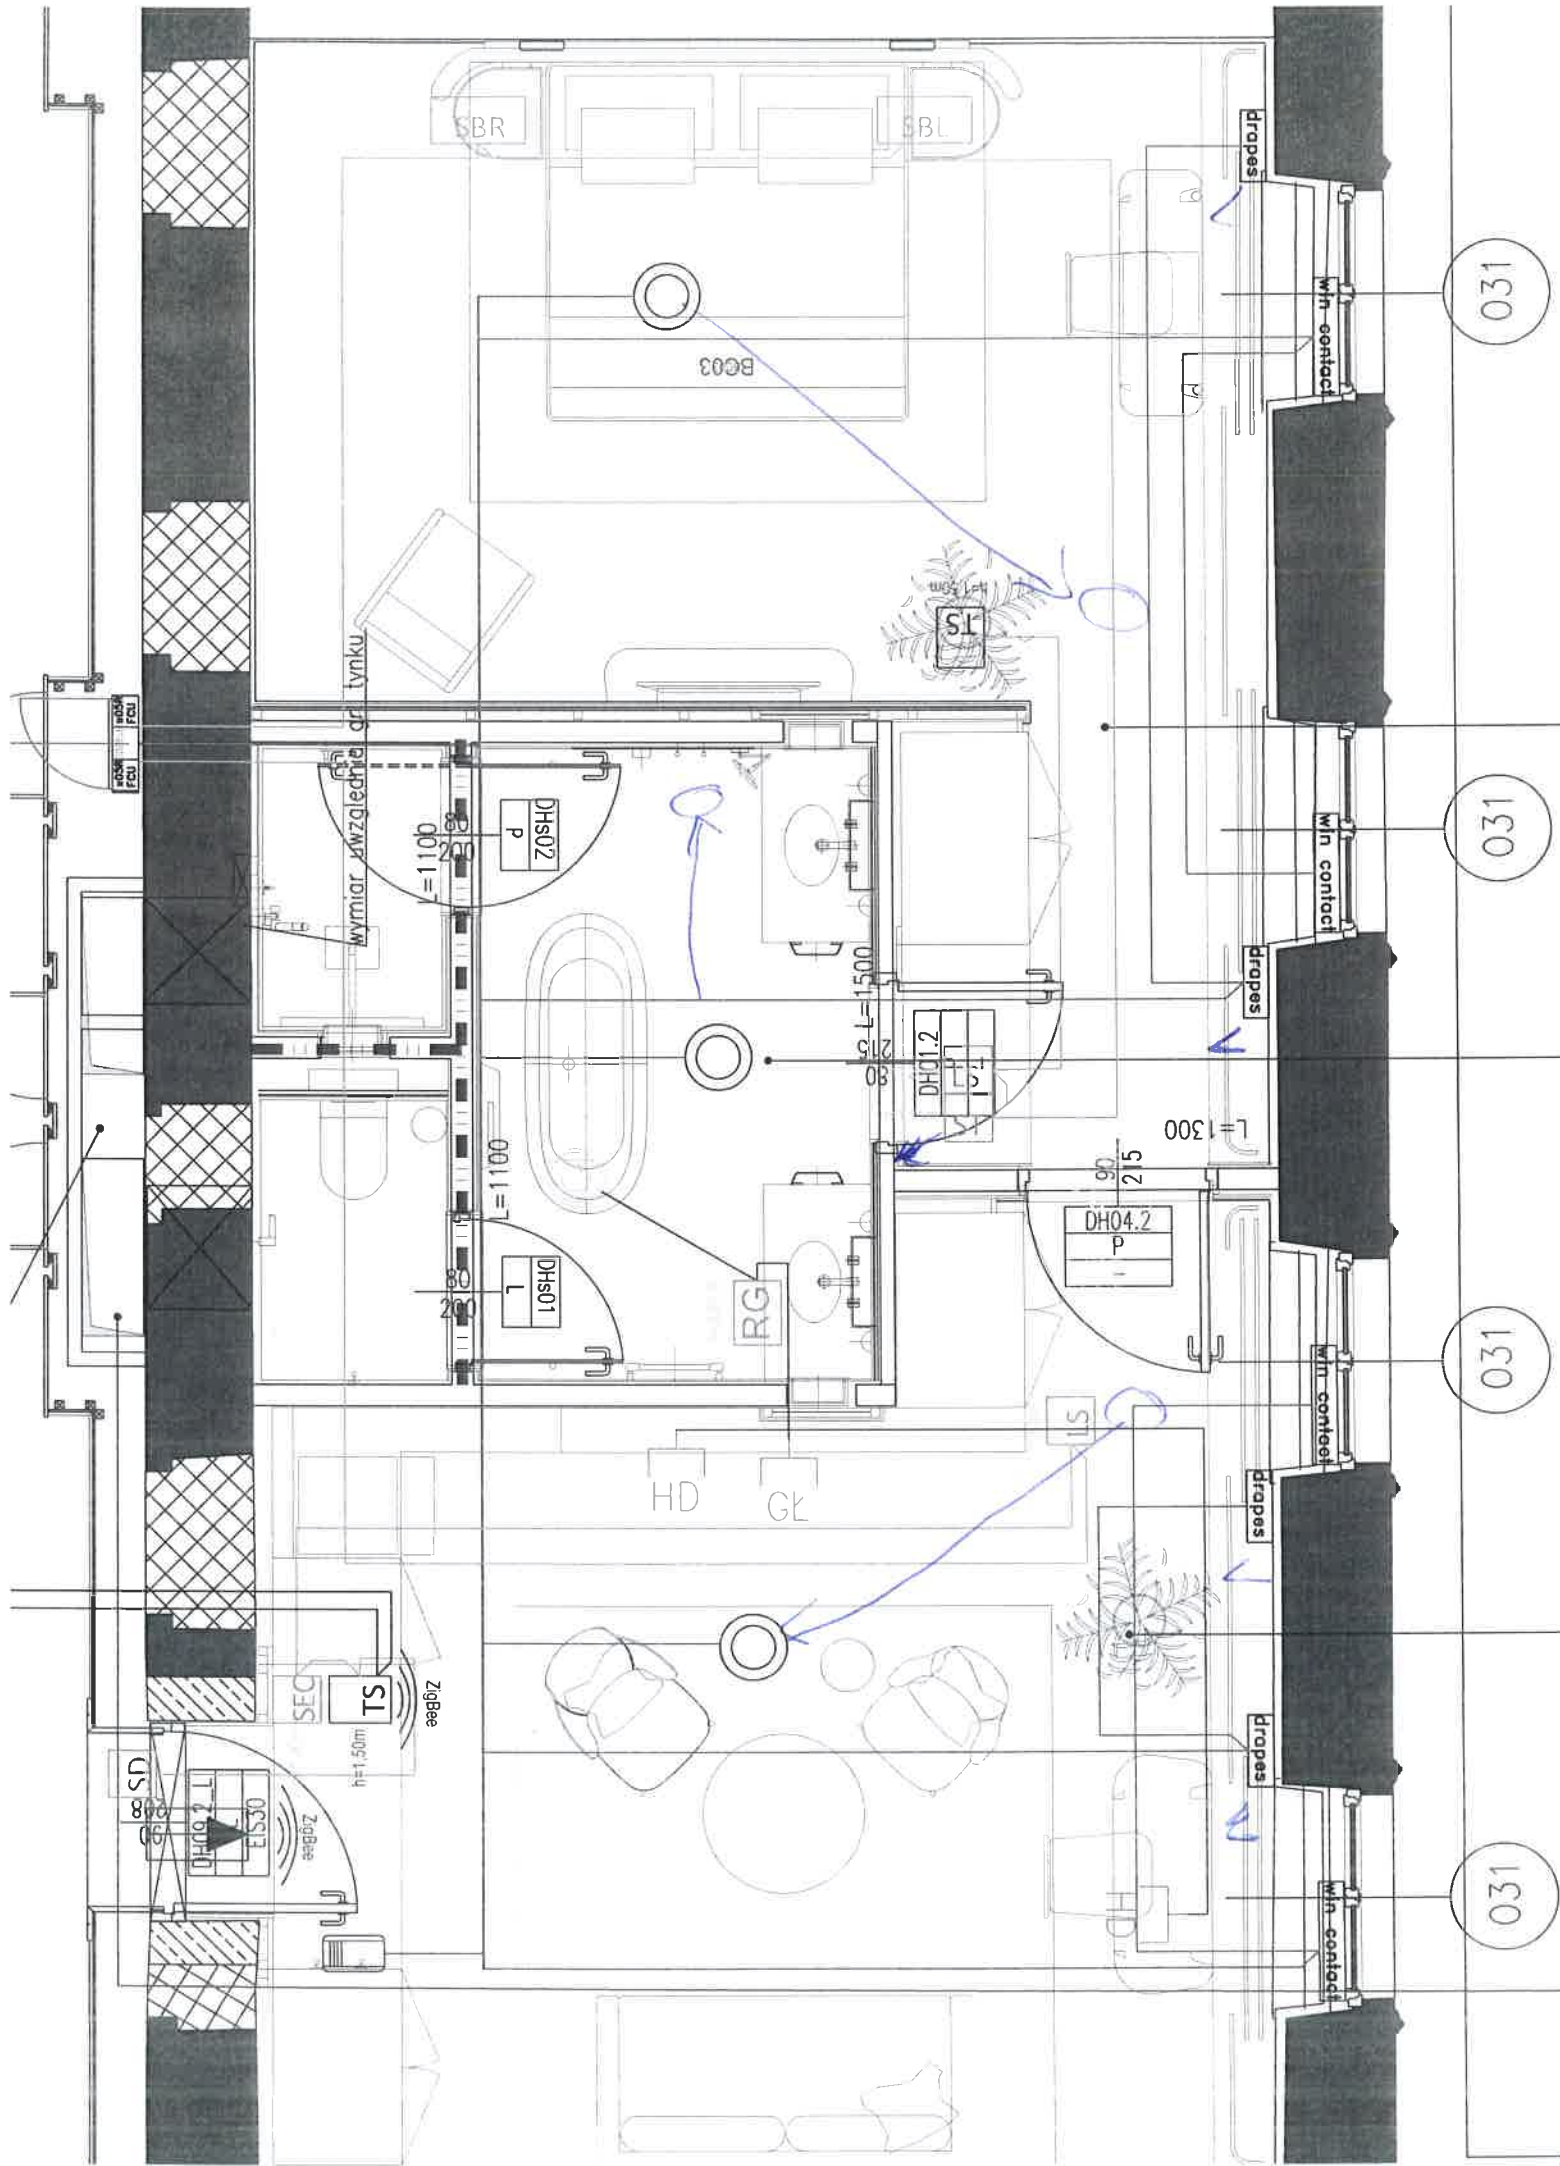


3.01.006	POKÓJ 337 P1
m ²	
TYP POKOJU	20/POS. FLA
ROOM TYPE	S

3.01.008	POKÓJ 337
m ²	ŁAZIENKA
TYP POKOJU	20/POS. FLA
ROOM TYPE	S


3.01.011	POKÓJ 337 P2
m ²	
TYP POKOJU	20/POS. FLA
ROOM TYPE	S




3.16.12B	SZACHI
m ²	

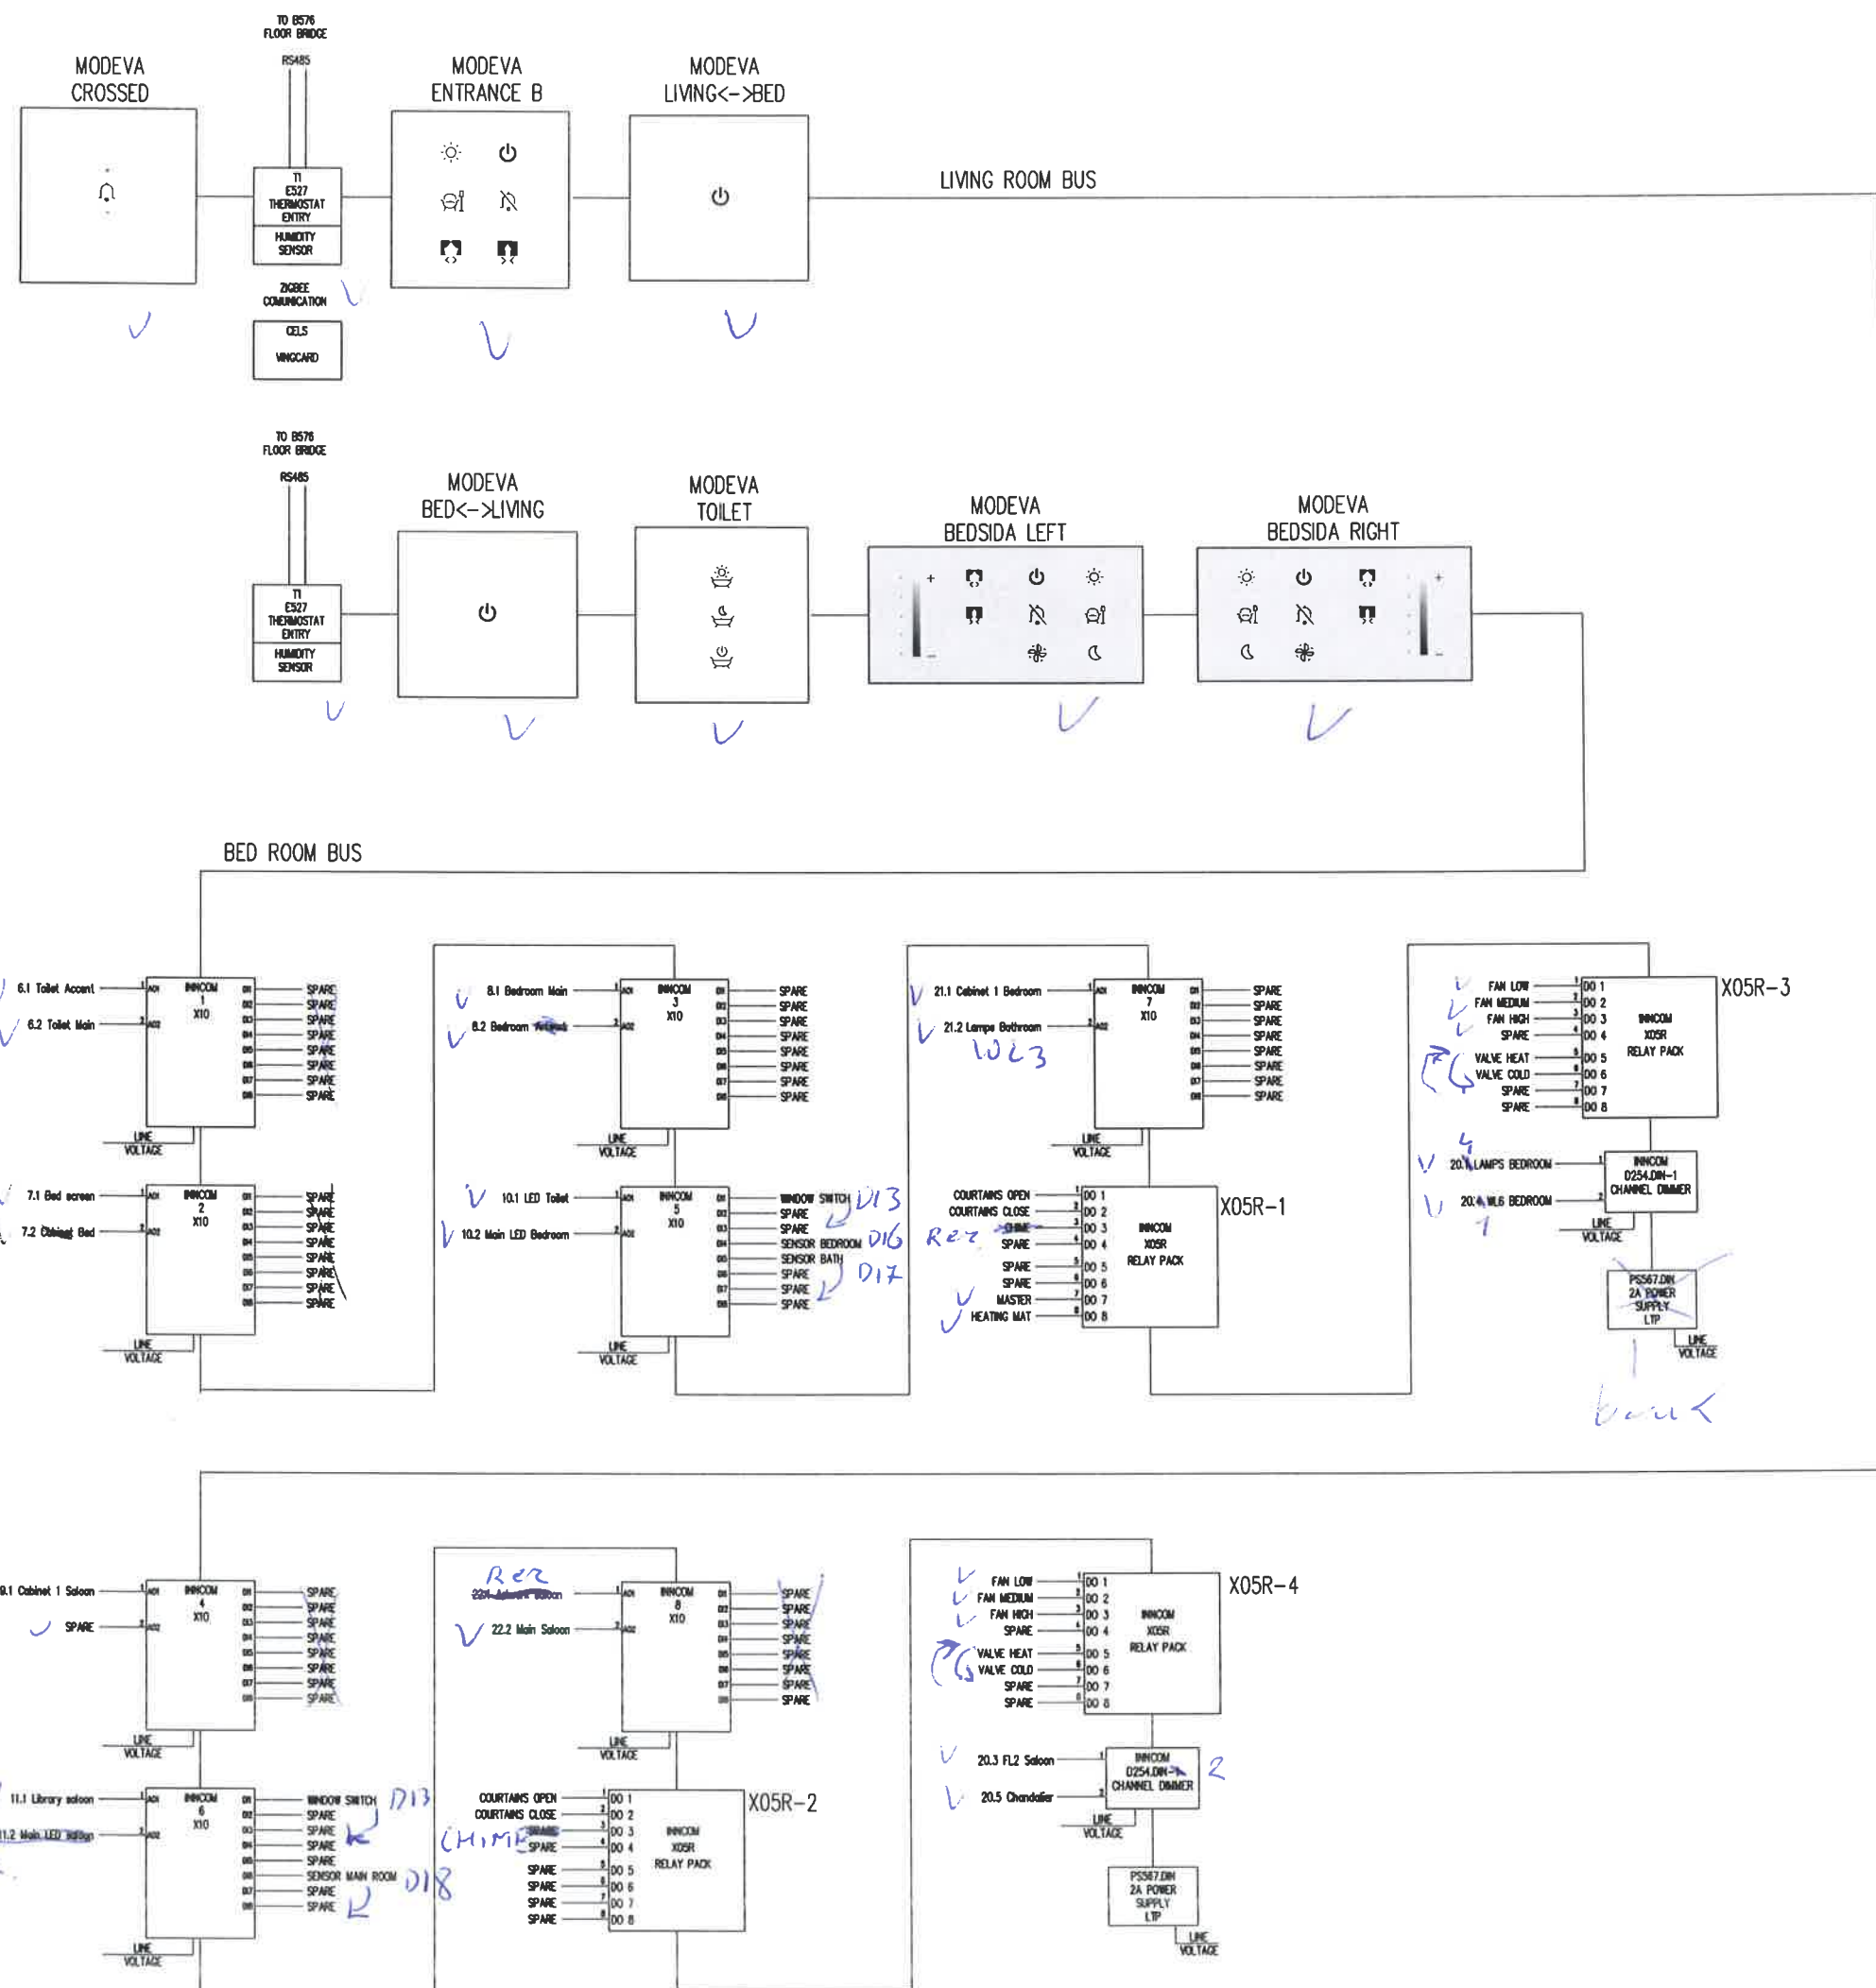337

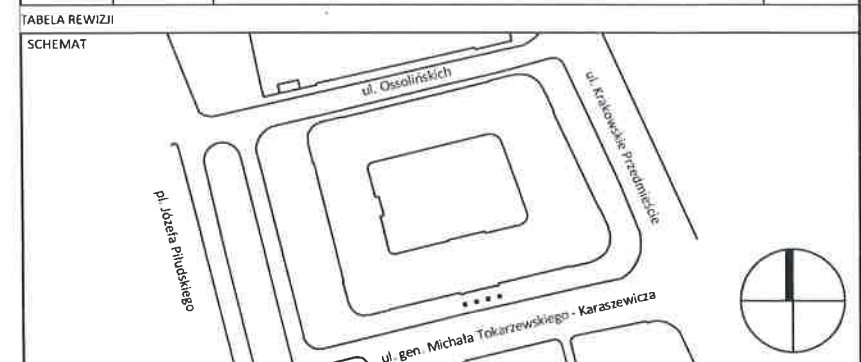


A	09.2018	Aktualizacja sygnałów	M. Kiszurno
NR REWIZJI	DATA	OPIS ZMIANY	AUTOR



INWESTOR	H. E. S. A Spółka z ograniczoną odpowiedzialnością Sp. k. ul. Krakowskie Przedmieście 13, 00-071 Warszawa		GRUPA PROJEKTOWA: <u>Architektura:</u> SUD Sud Architect Polska Sp. z o.o. ul. Chmielna 19 00-021 Warszawa tel: +48 22 556 59 00 fax: +48 22 556 59 10 e-mail: sud@sudarchitectes.com	
OBIEKT	HOTEL EUROPEJSKI REMONT I PRZEBUDOWA ELEWACJI I WNĘTRZ, ROZBIÓRKA I NOWA ZABUDOWA DZIĘDŹNCA, BUDOWA GARAŻU PODZIEMNEGO, NADBUDOWA - ROZBUDOWA PODDAŚZA		<u>Konstrukcja:</u> FORT POLSKA FORT POLSKA Sp. z o.o. ul. Nowotoruńska 8 85-840 Bydgoszcz tel/fax: +48 52 361 46 46 / 47 e-mail: poczt@fort.pl	
ADRES INWESTYCJI	WARSZAWA, UL. KRAKOWSKIE PRZEDMIEŚCIE 13		<u>RYBENT</u> ul. Sobocka 20 / 1 01-684 Warszawa tel/fax: +48 833 68 52 e-mail: rybent@interia.pl	
FAZA	DOKUMENTACJA POWYKONAWCZA		<u>Branża instalacyjna</u> <u>Projekt podstawowy:</u> Fibat  Sp. z o.o. Fibat Sp. z o.o. ul. Traktorzystki 4A 01-114 Warszawa tel: +48 22 862 86 25 fax: +48 22 632 38 75	
BRANŻA	INSTALACJE ELEKTRYCZNE (IE)		<u>Projekt powykonawczy:</u> POLONEZ  POLONEZ PLUS spółka z ograniczoną odpowiedzialnością 02-146 Warszawa, ul. 17 Działyń 70 tel (0-41) 345 90 19, fax (0-41) 348 90 31 biuro@polonez-plus.com.pl	
GŁÓWNY ARCHITEKT	Architecte D.P.L.G. Jocelyn Frederic Fillard upr. nr W/21/2009		QUMAK  Qumak S.A. Aleje Jerozolimskie 136 02-305 Warszawa T. +48 22 519 08 00 F. +48 22 519 08 33	
PROJEKTANT	mgr inż. Tomasz Gańko upr. nr MAZ/0297/PWOWE/04			
SPRAWDZAJĄCY	mgr inż. Andrzej Zakrzewski upr. nr WAM/0012/PWOWE/10			
OPRACOWANIE	Marcin Kiszurno inż. Joanna Holica <			

TP-TYP S dla kondygnacji +3, pokój nr 309

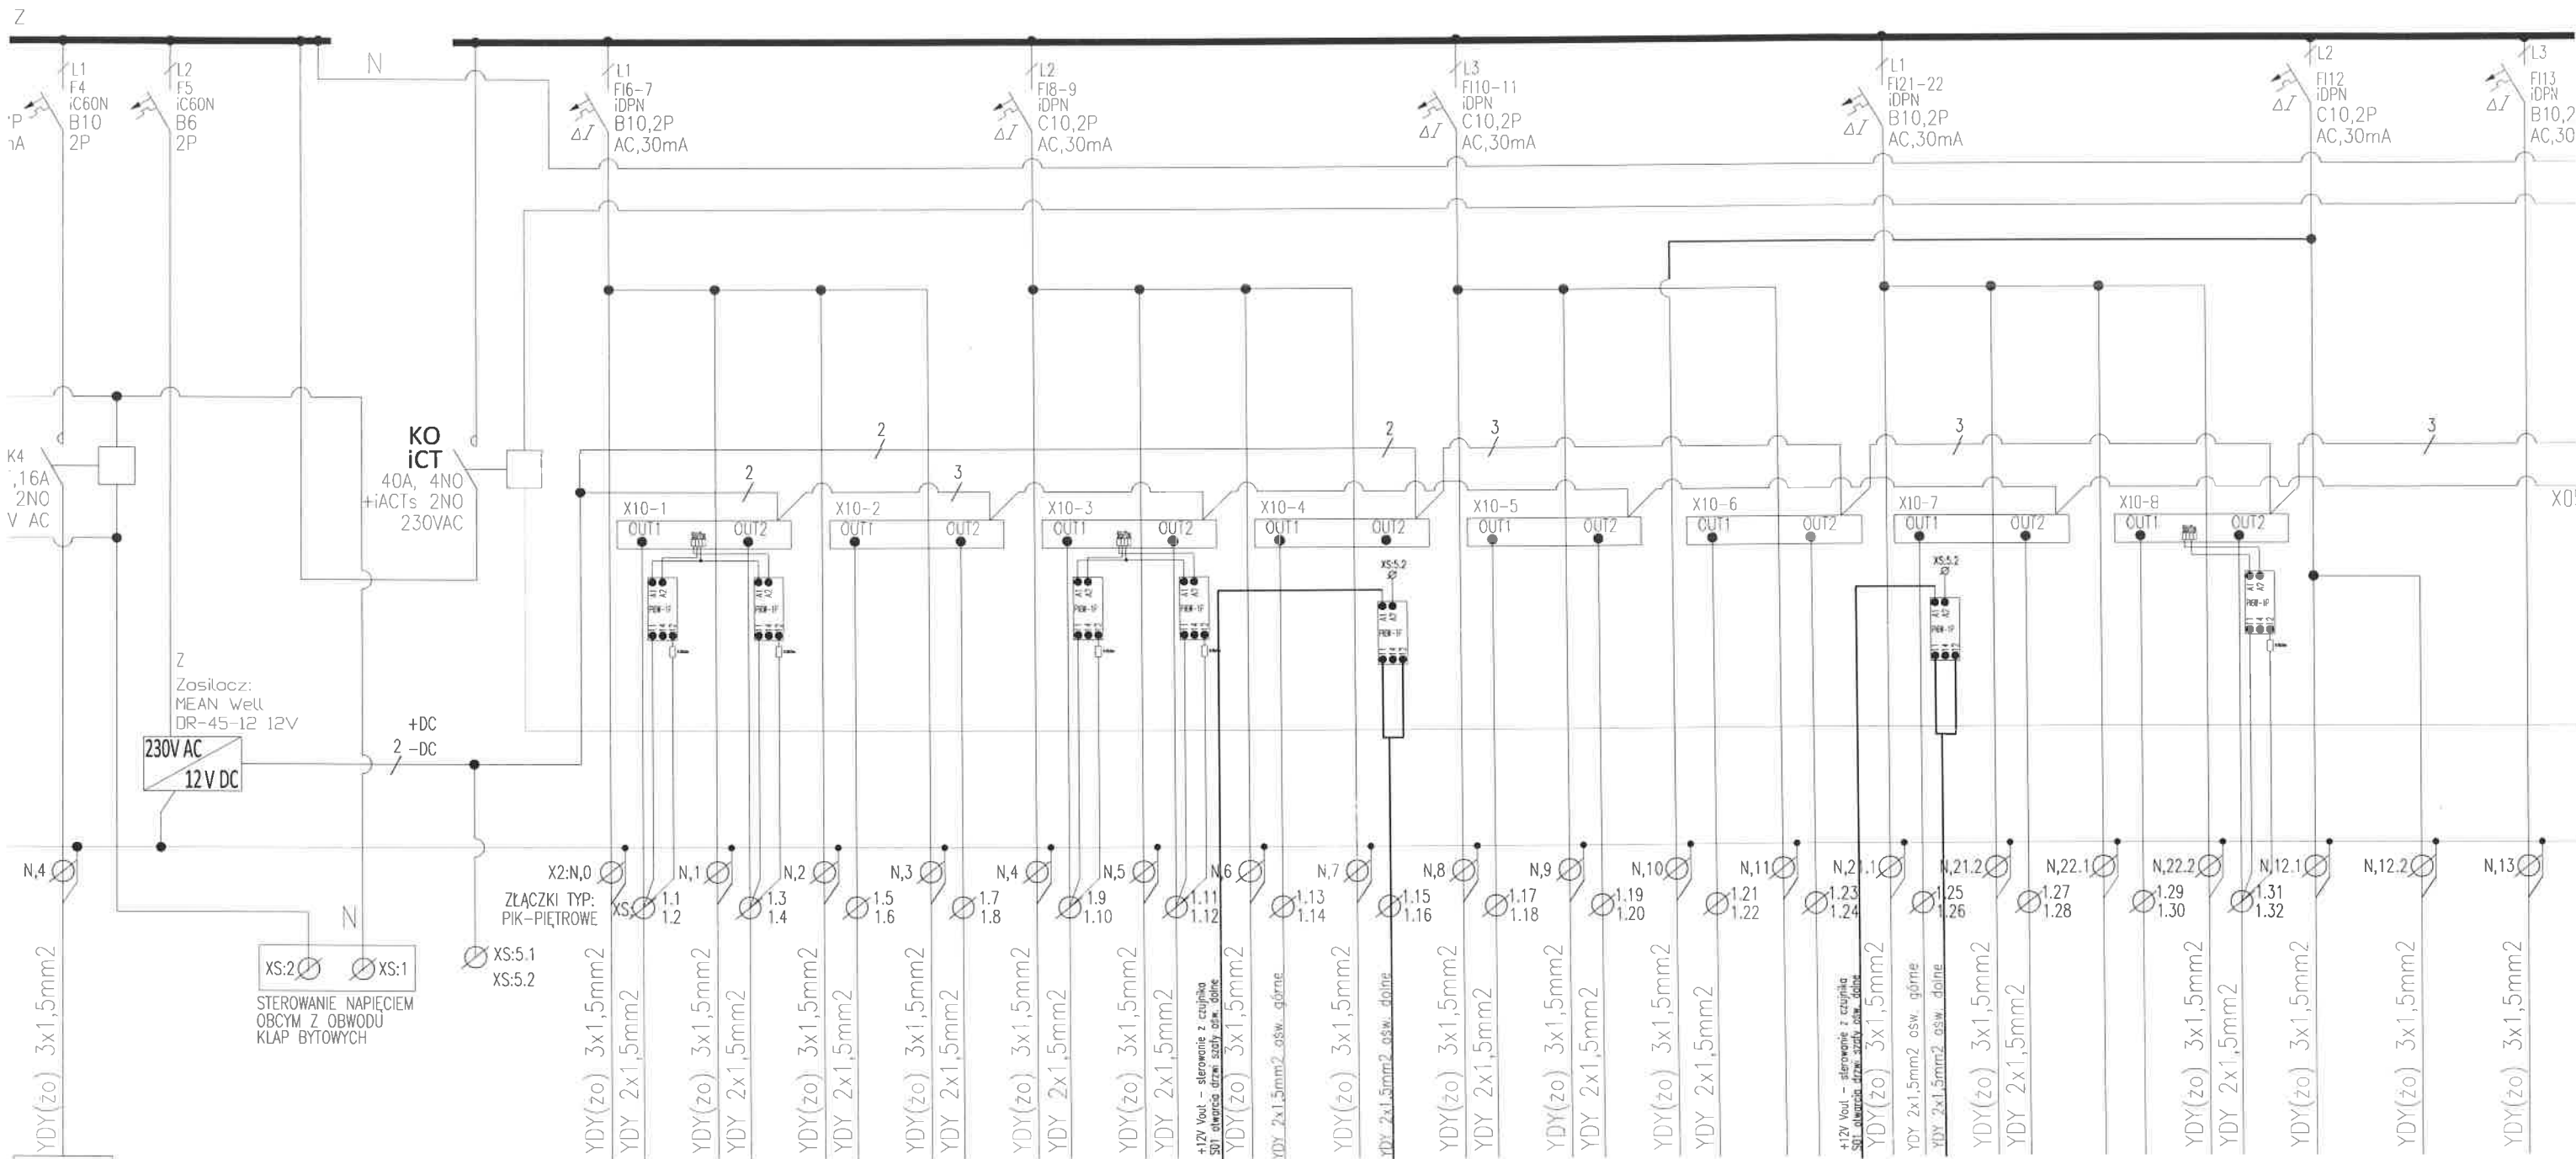


X05R				6.1	6.2	7.1	7.2	8.1	8.2	9.1	9.2	10.1	10.2	11.1	11.2	21.1	21.2	22.1	22.2	12.1	12.2	13
4	5			0,07	0,12	0,02	0,8	0,06	0,015	0,15	0,12	0,02	0,02	0,06	—	0,02	0,06		0,04	—	—	—
Wypust	—			D2,D3W,D4	D2,D2A	LN4	LN4a	D1	D1W	LN5A	LN5	LN2	LN3	LN5	Rezerwa	LN5A	WL3	REZ.	D1	TL2	TL2	WL1
fan-coil	Zasilanie inteligentny pokój	WYŁĄCZENIE Z SYSTEMU HOTELOWEJ REZERWACJI (PMS)		Oświetlenie akcentowane Łazienka	Oświetlenie główne Łazienka	Oświetlenie rama łóżka	Oświetlenie szafki przy łóżku	Oświetlenie główne Sypialnia	Oświetlenie Sypialnia	Podświetlenie Szafa 1 Salon	Podświetlenie Szafa 1 Salon	Pasek LED LN2 Łazienka	Oświetlenie Pasek LED Sypialnia	Podświetlenie biblioteczka, minibar	Rezerwa	Podświetlenie Szafki Sypialnia	Oświetlenie oprawy WL3	Rezerwa	Oświetlenie Główne Salon	Lampka na biurku Salon	Lampka na biurku sypialnia	Lampka do czytania

Rodzaj pomieszczenia:
Ł - łazienka
S - sypialnia
D - salon

Ł Ł S S S S D D Ł S D D S S D D S S


337

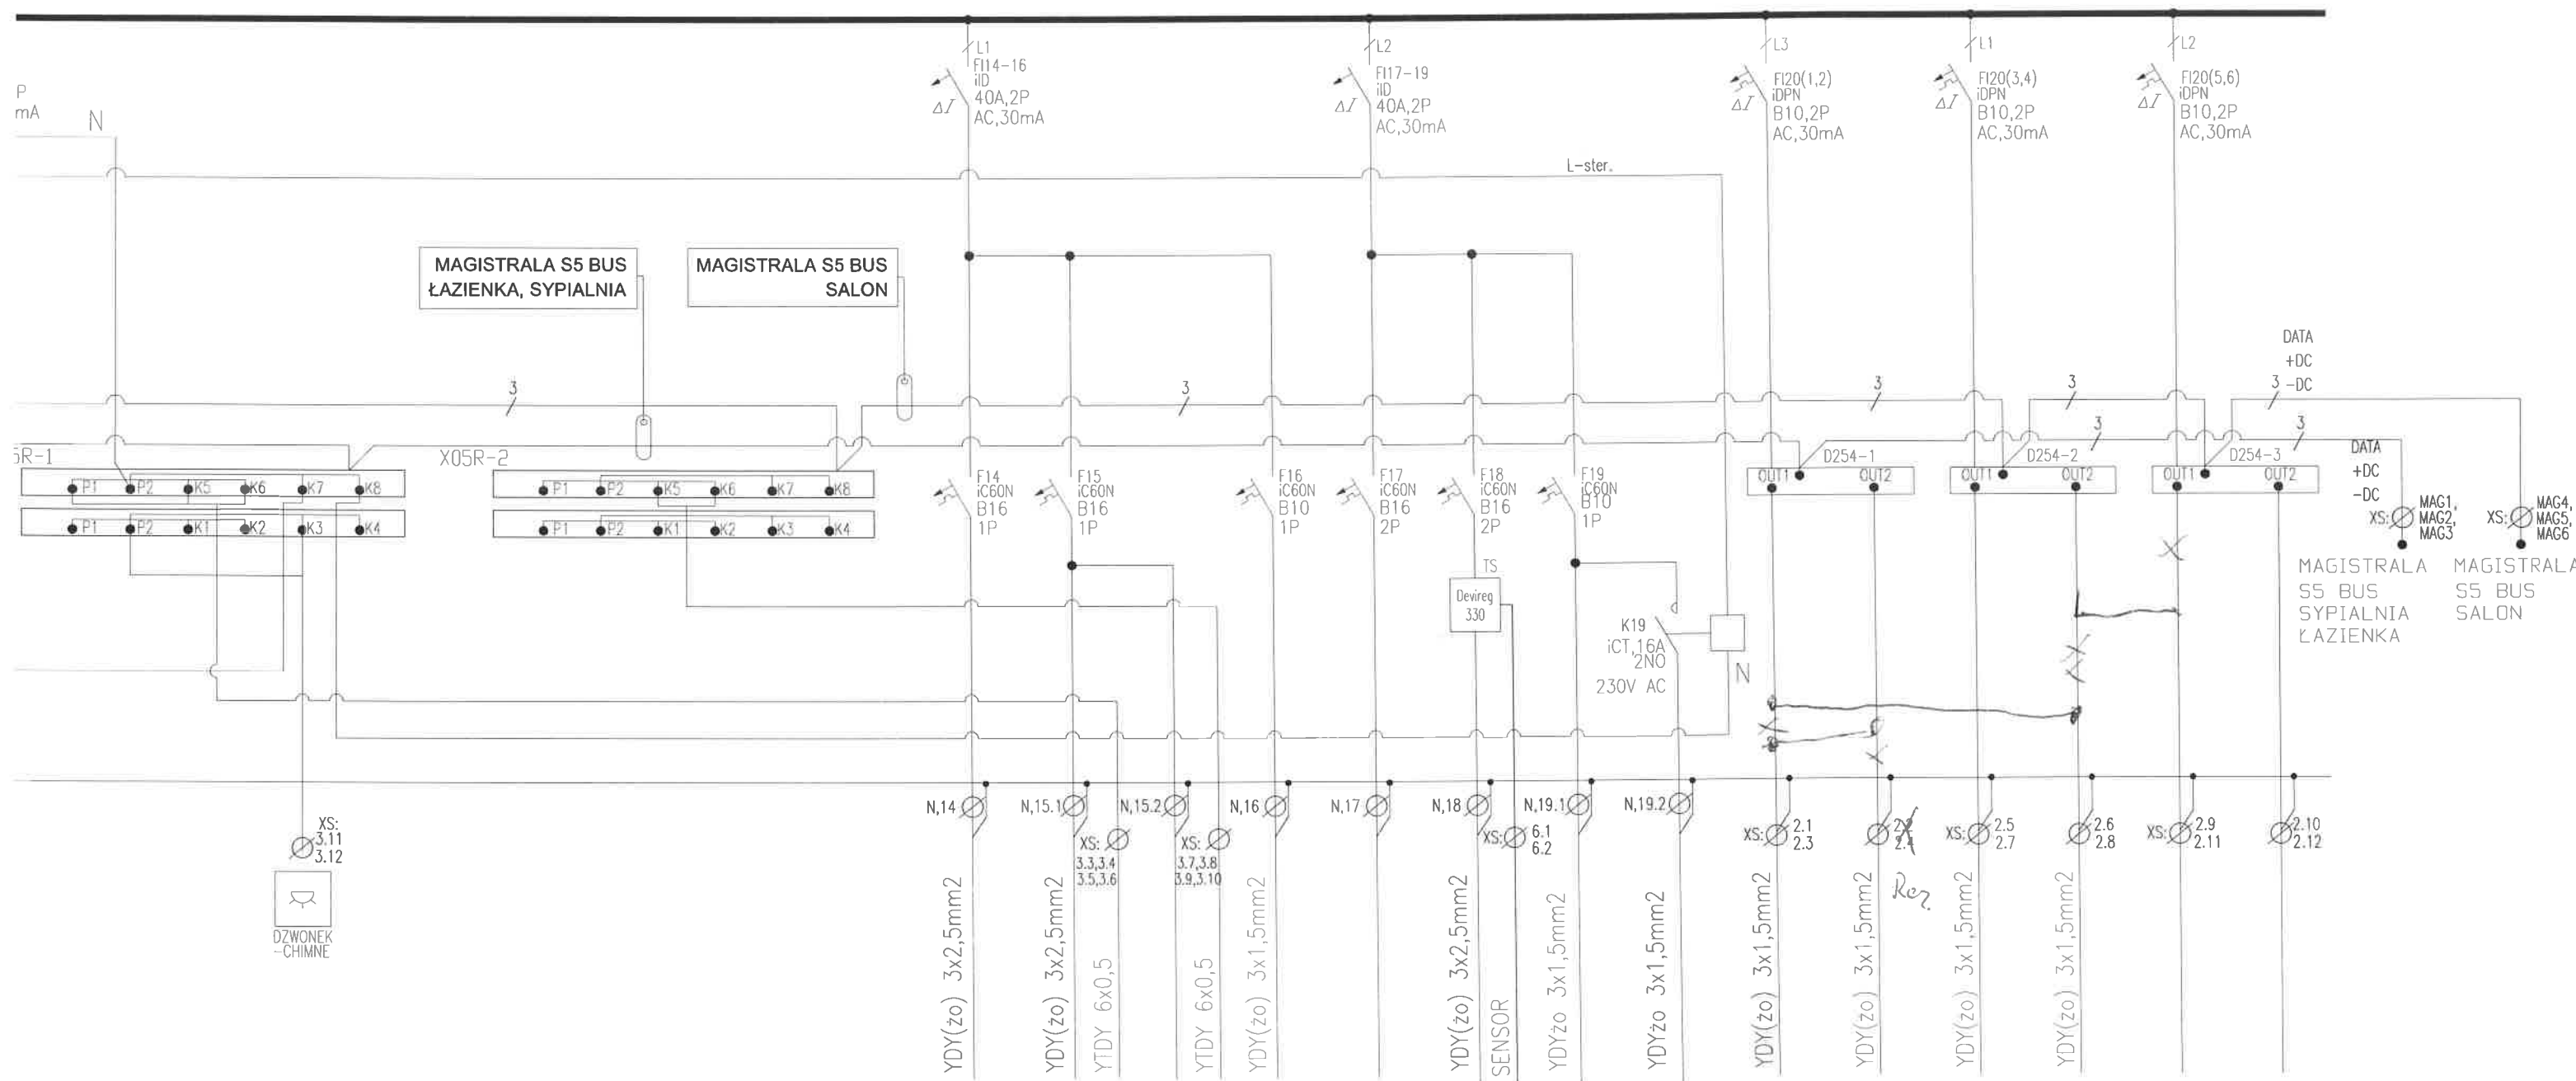

14	15.1	15.2	16	17	18	19.1	19.2	20.1	20.2	20.3	20.4	20.5	20.6
1,2	1,2	1,2	0,1	-	0,8	0,15	0,23	-	-	-	0,3	0,3	
Gniazda	Wypust	Wypust	Wypust	-	Wypusty	Wypusty	Wypusty	TL30, FL2	WL6	FL2, WL6	CL15	Rezerwa	Rezerwa
Gniazda ogólne	Wypusty Zasilony elektr.	Wypusty Zasilony elektr.	oświetlenie lampy lustro	Rezerwa	łazienka maty grzejne	łazienka grzejnik ręcznika,	łazienka mata lustro	Oświetlenie oprawy TL30, FL2 Sypialnia	Oświetlenie oprawy WL6 sypialnia	Oświetlenie oprawy FL2, WL6 salon	Oświetlenie zyrondal CL15 salon	Rezerwa	Rezerwa

S D Ł Ł Ł S Ł D D

301

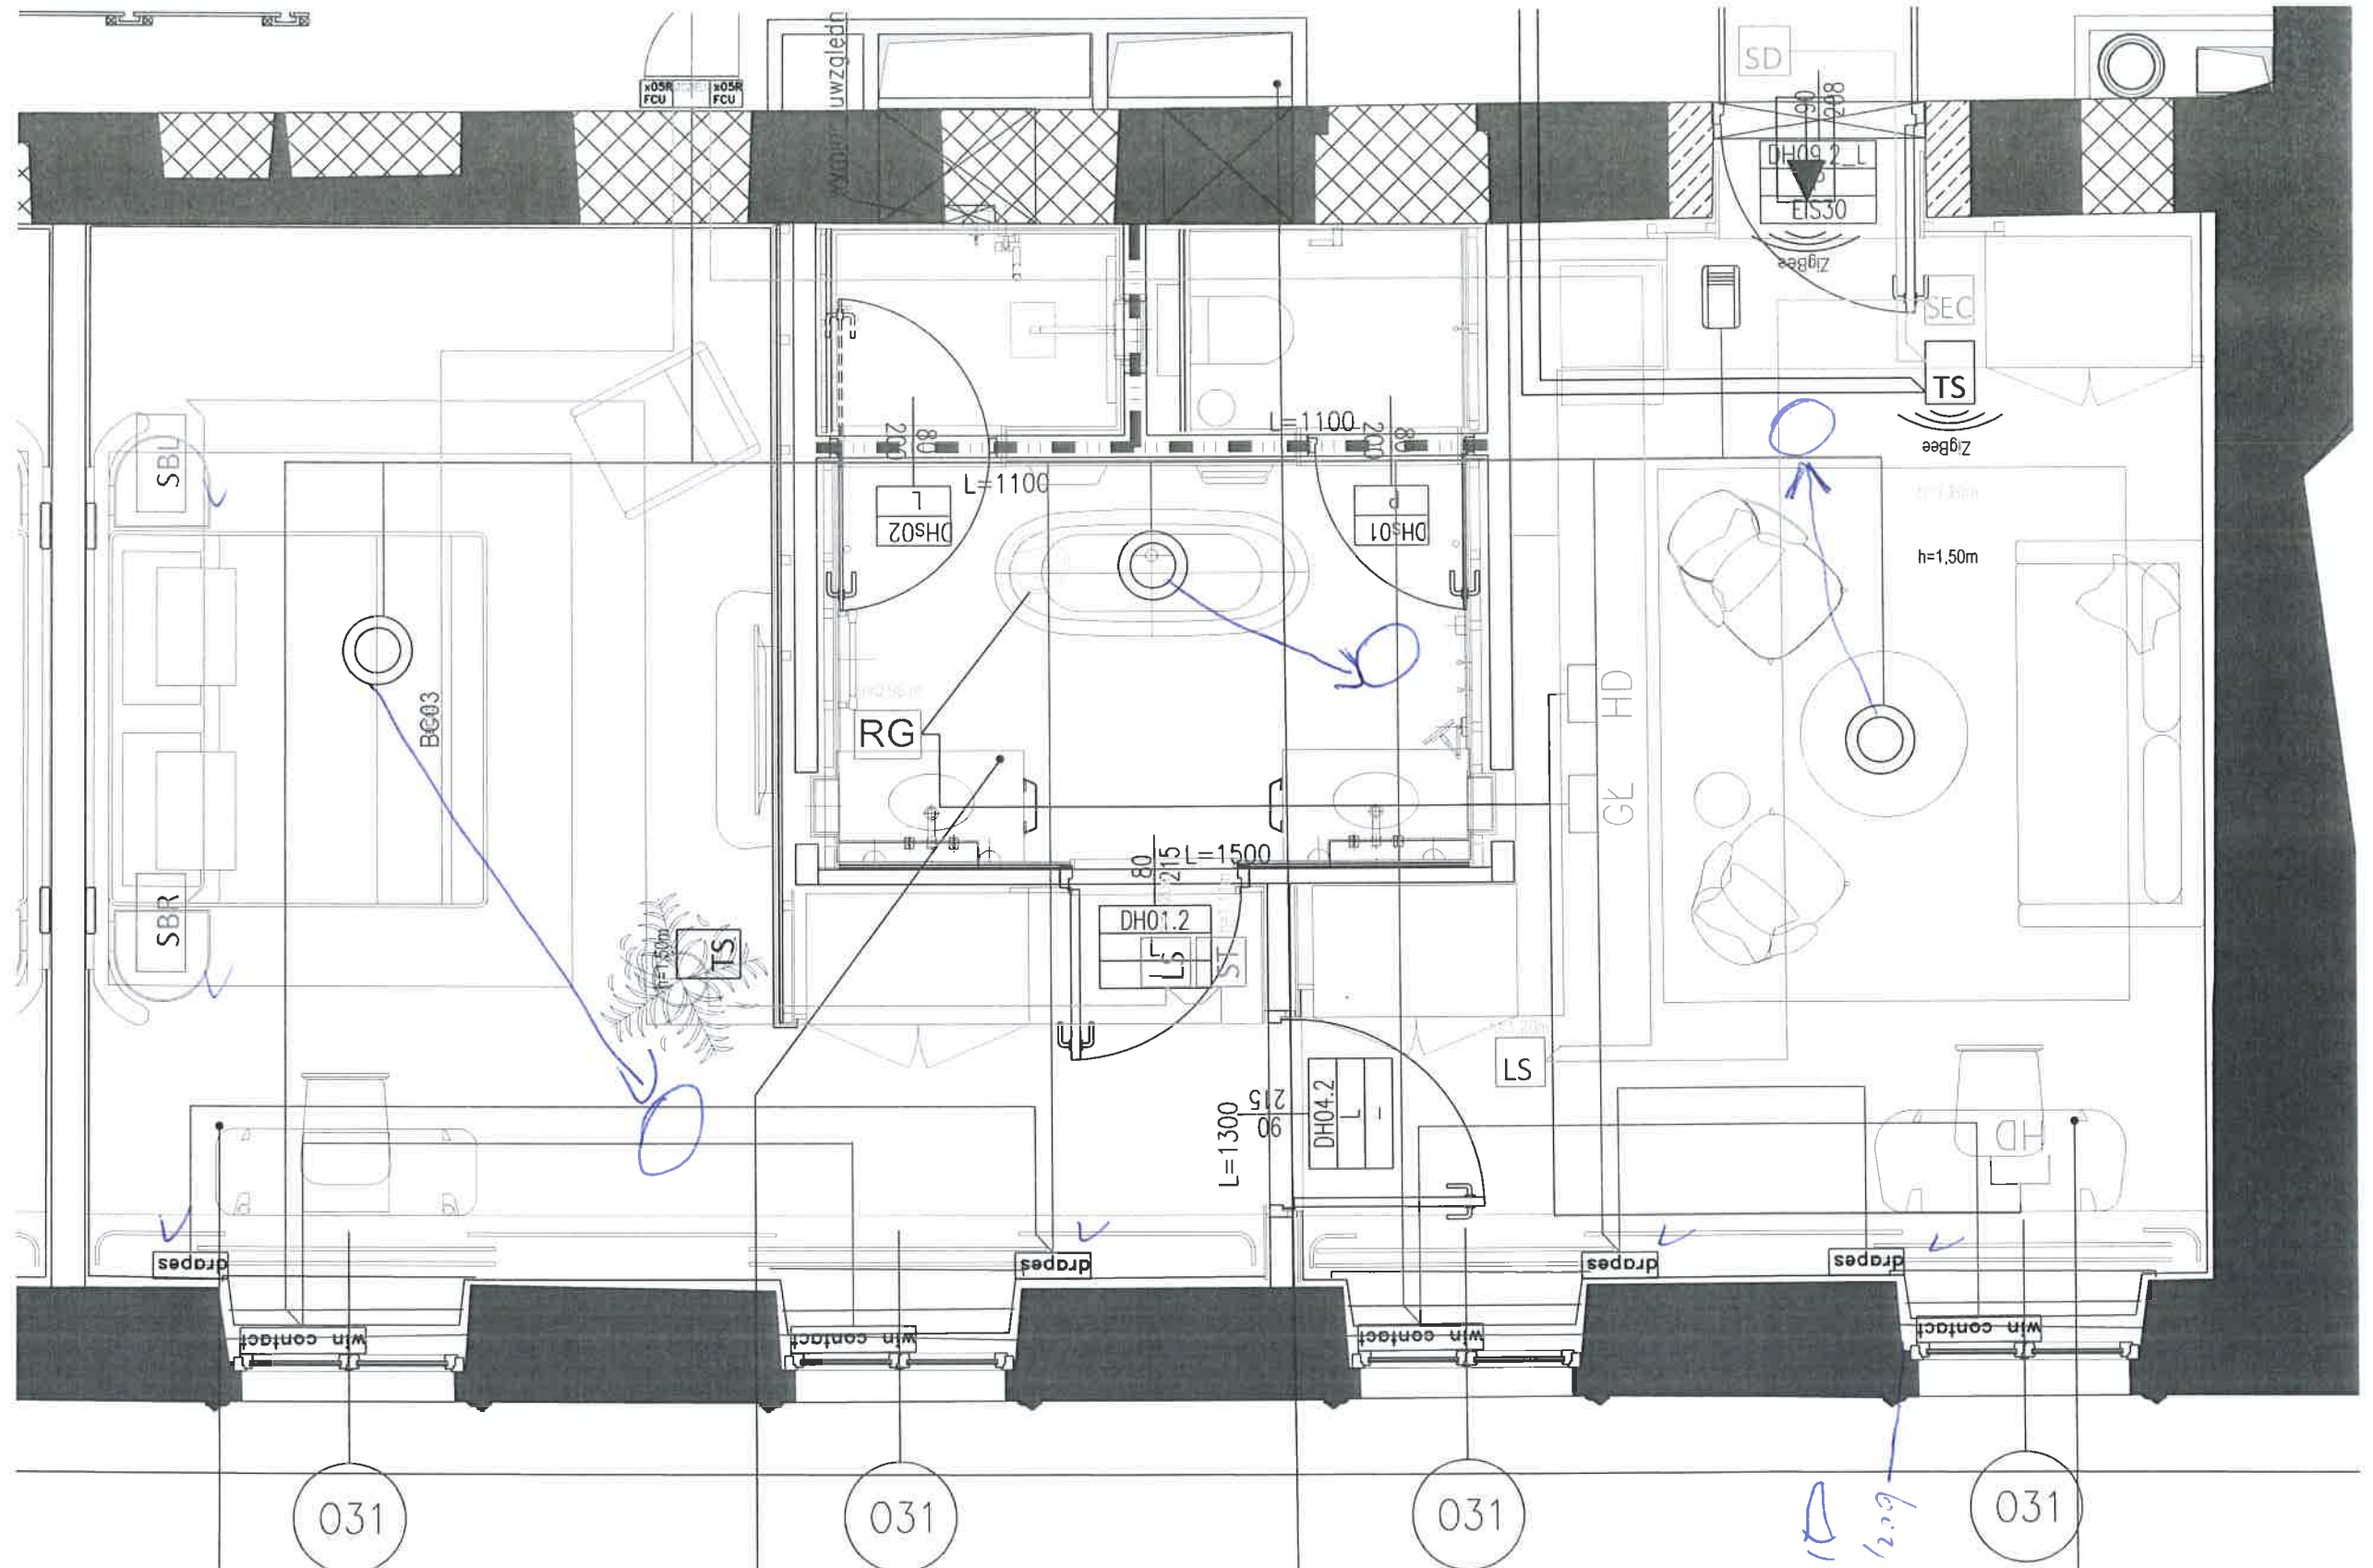

3.01.004	POKÓJ 301 P2
m²	20/POS. FLA
TYP POKOJU	S
ROOM TYPE	

3.01.002	POKÓJ 301 ŁAZIENKA
m²	20/POS. FLA
TYP POKOJU	S
ROOM TYPE	

3.16.09	SZACHT
m²	

3.01.001	POKÓJ 301 P1
m²	20/POS. FLA
TYP POKOJU	S
ROOM TYPE	

30-1



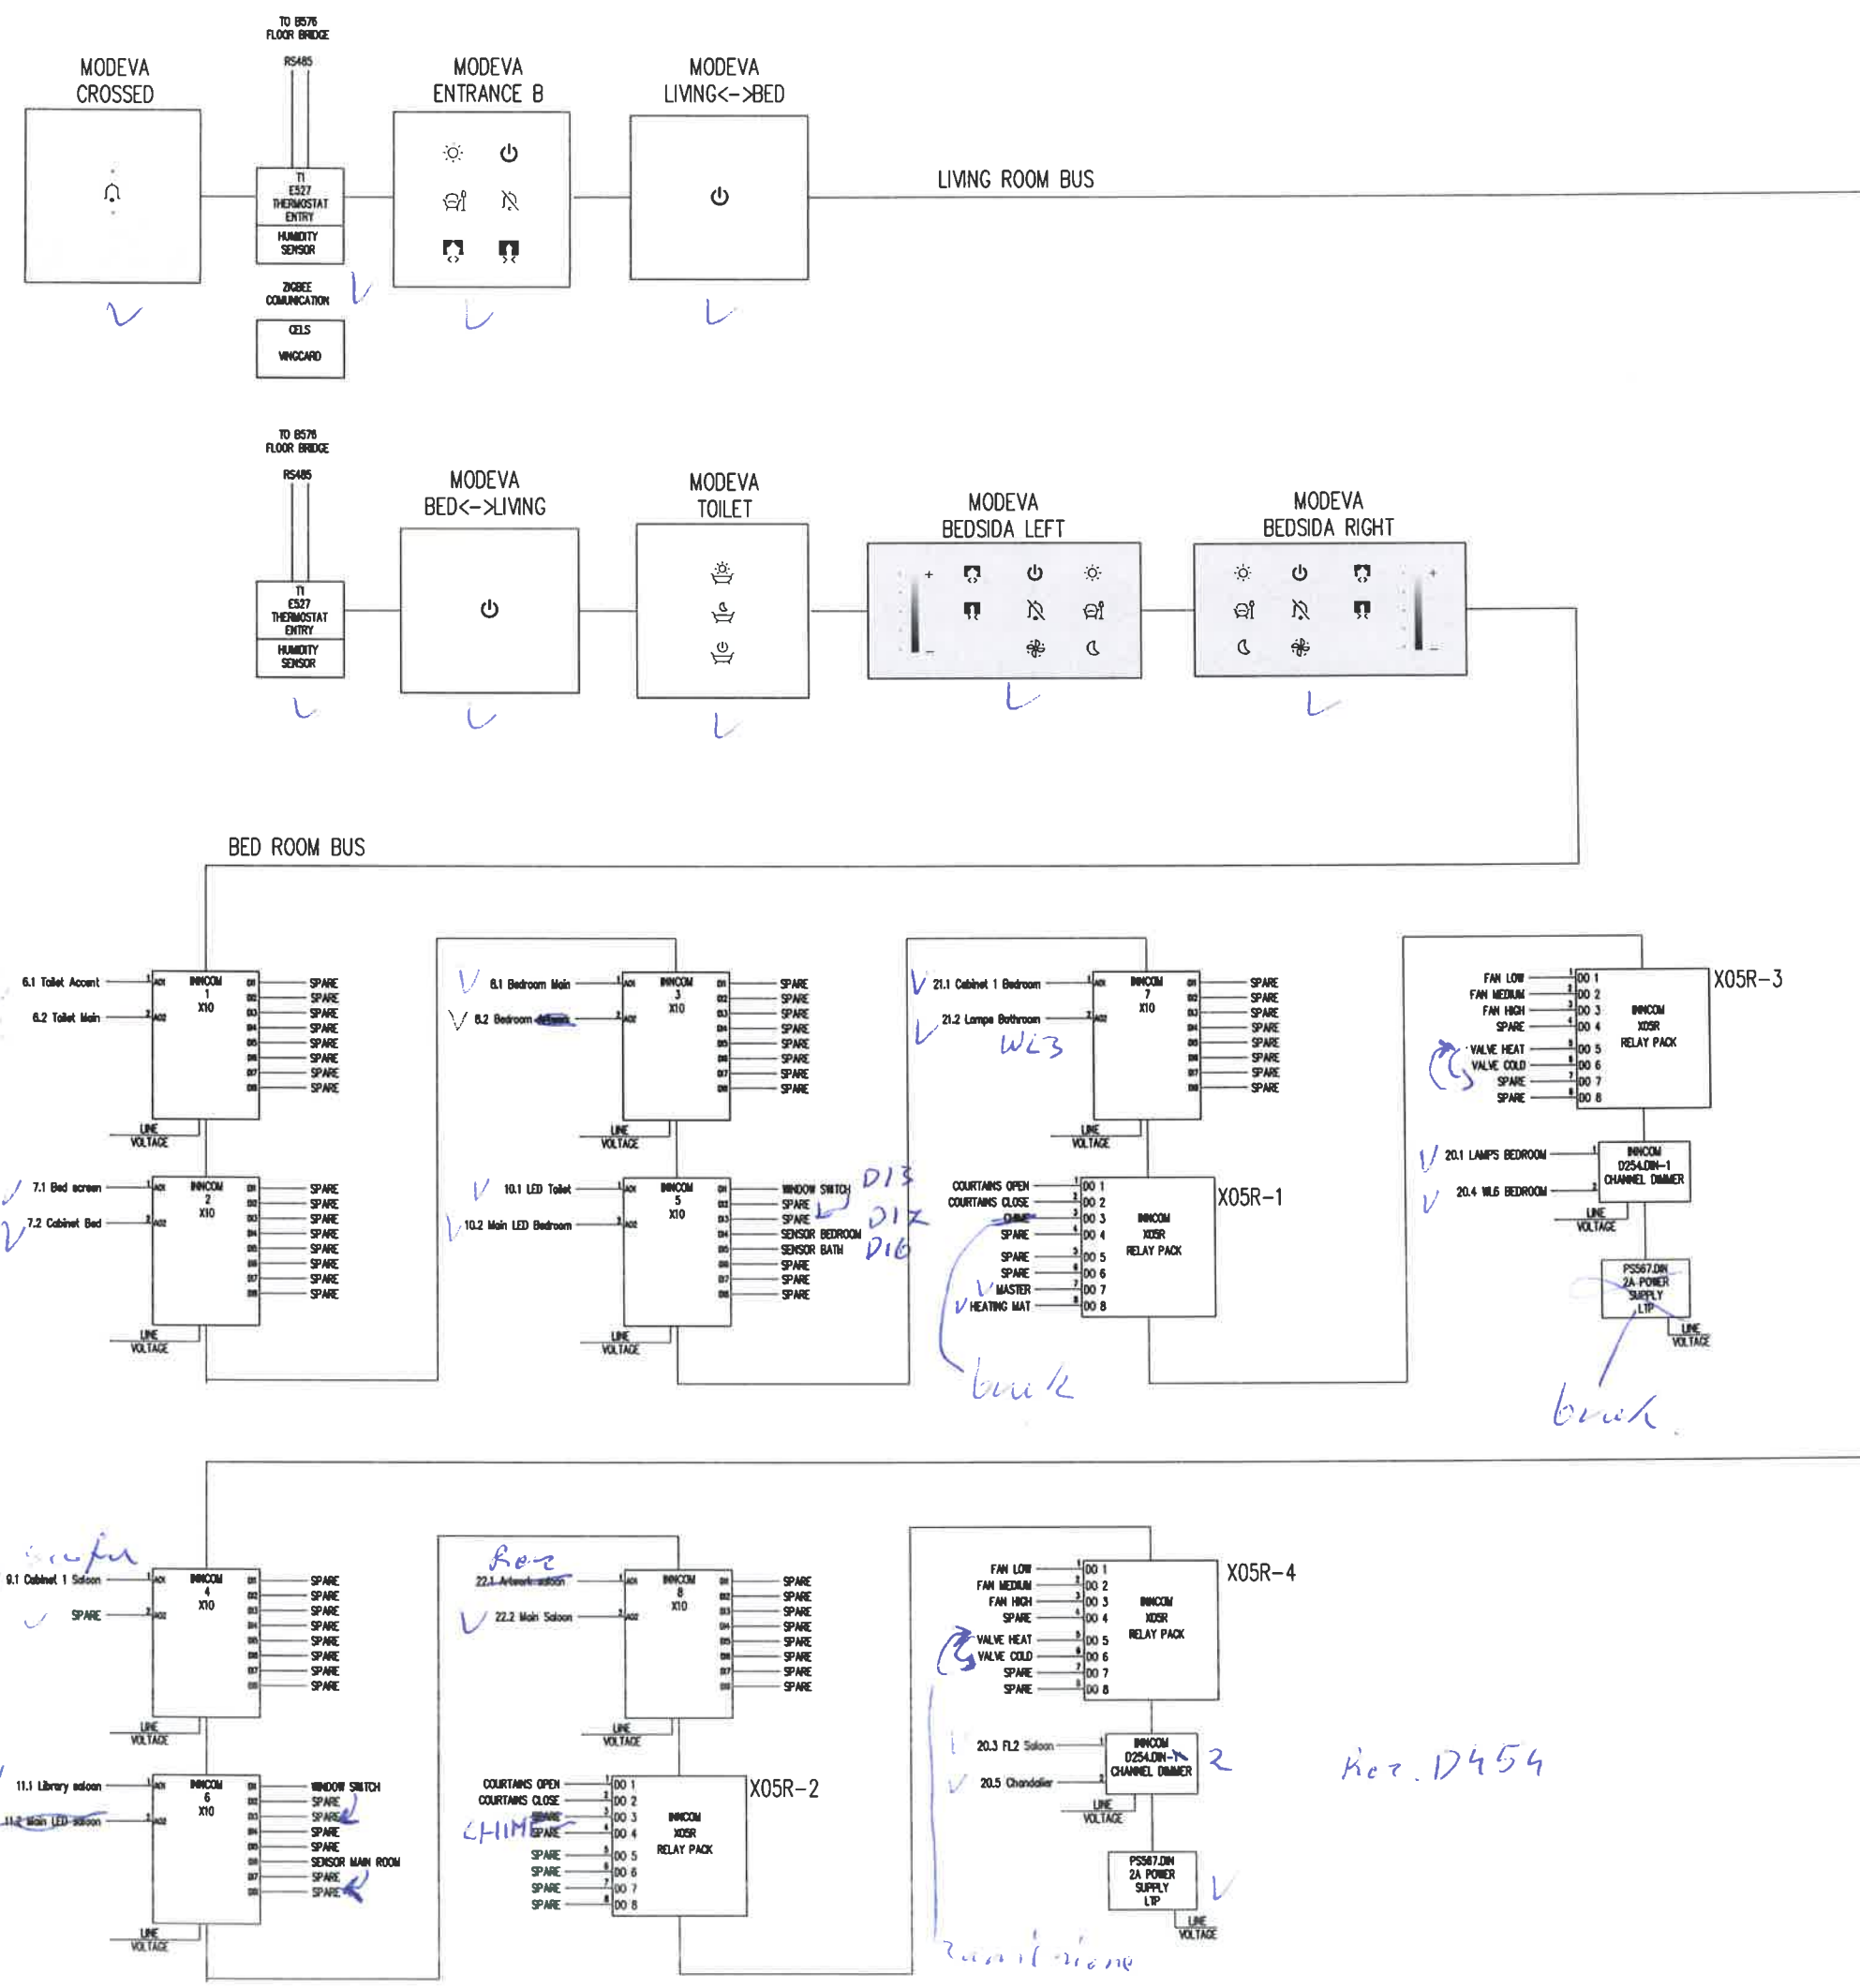


TABELA REWIZJI			
SCHEMAT			
INWESTOR	H. E. S. A Spółka z ograniczoną odpowiedzialnością Sp. k. ul. Krakowskie Przedmieście 13, 00-071 Warszawa		
OBIEKT	HOTEL EUROPEJSKI REMONT I PRZEBUDOWA ELEWACJI I WNĘTRZ, ROZBIÓRKA I NOWA ZABUDOWA DZIEDZINCA, BUDOWA GARAZU PODZIEMNEGO, NADBUDOWA - ROZBUDOWA PODDAŚZA		
ADRES INWESTYCJI	WARSZAWA, UL. KRAKOWSKIE PRZEDMIEŚCIE 13		
FAZA	DOKUMENTACJA POWYKONAWCZA		
BRANŻA	INSTALACJE ELEKTRYCZNE (IE)		
GŁÓWNY ARCHITEKT	Architecte D.P.L.G. Jocelyn Frederic Fillard upr. nr W/21/2009		
PROJEKTANT	mgr inż. Tomasz Gańko upr. nr MAZ/0297/PWOW/04		
SPRAWDZAJĄCY	mgr inż. Andrzej Zakrzewski upr. nr WAM/0012/PWOW/10		
OPRACOWANIE	Marcin Kiszurno inż. Joanna Holica		
NUMER DOKUMENTU	HE_PPW_IE_03_525_057_S_A_F	DATA	09.2018
TEMAT	Instalacje automatyki pokoju hotelowego	T./Z./CZ.	SKALA
NAZWA RYSUNKU	Schemat systemu INCOM - pakiet typu S - piętro 2	NR RYSUNKU	525
		E C E E 7 C A	

TP-TYP S dla kondygnacji +3, pokój nr 310

[illegible]

30.1

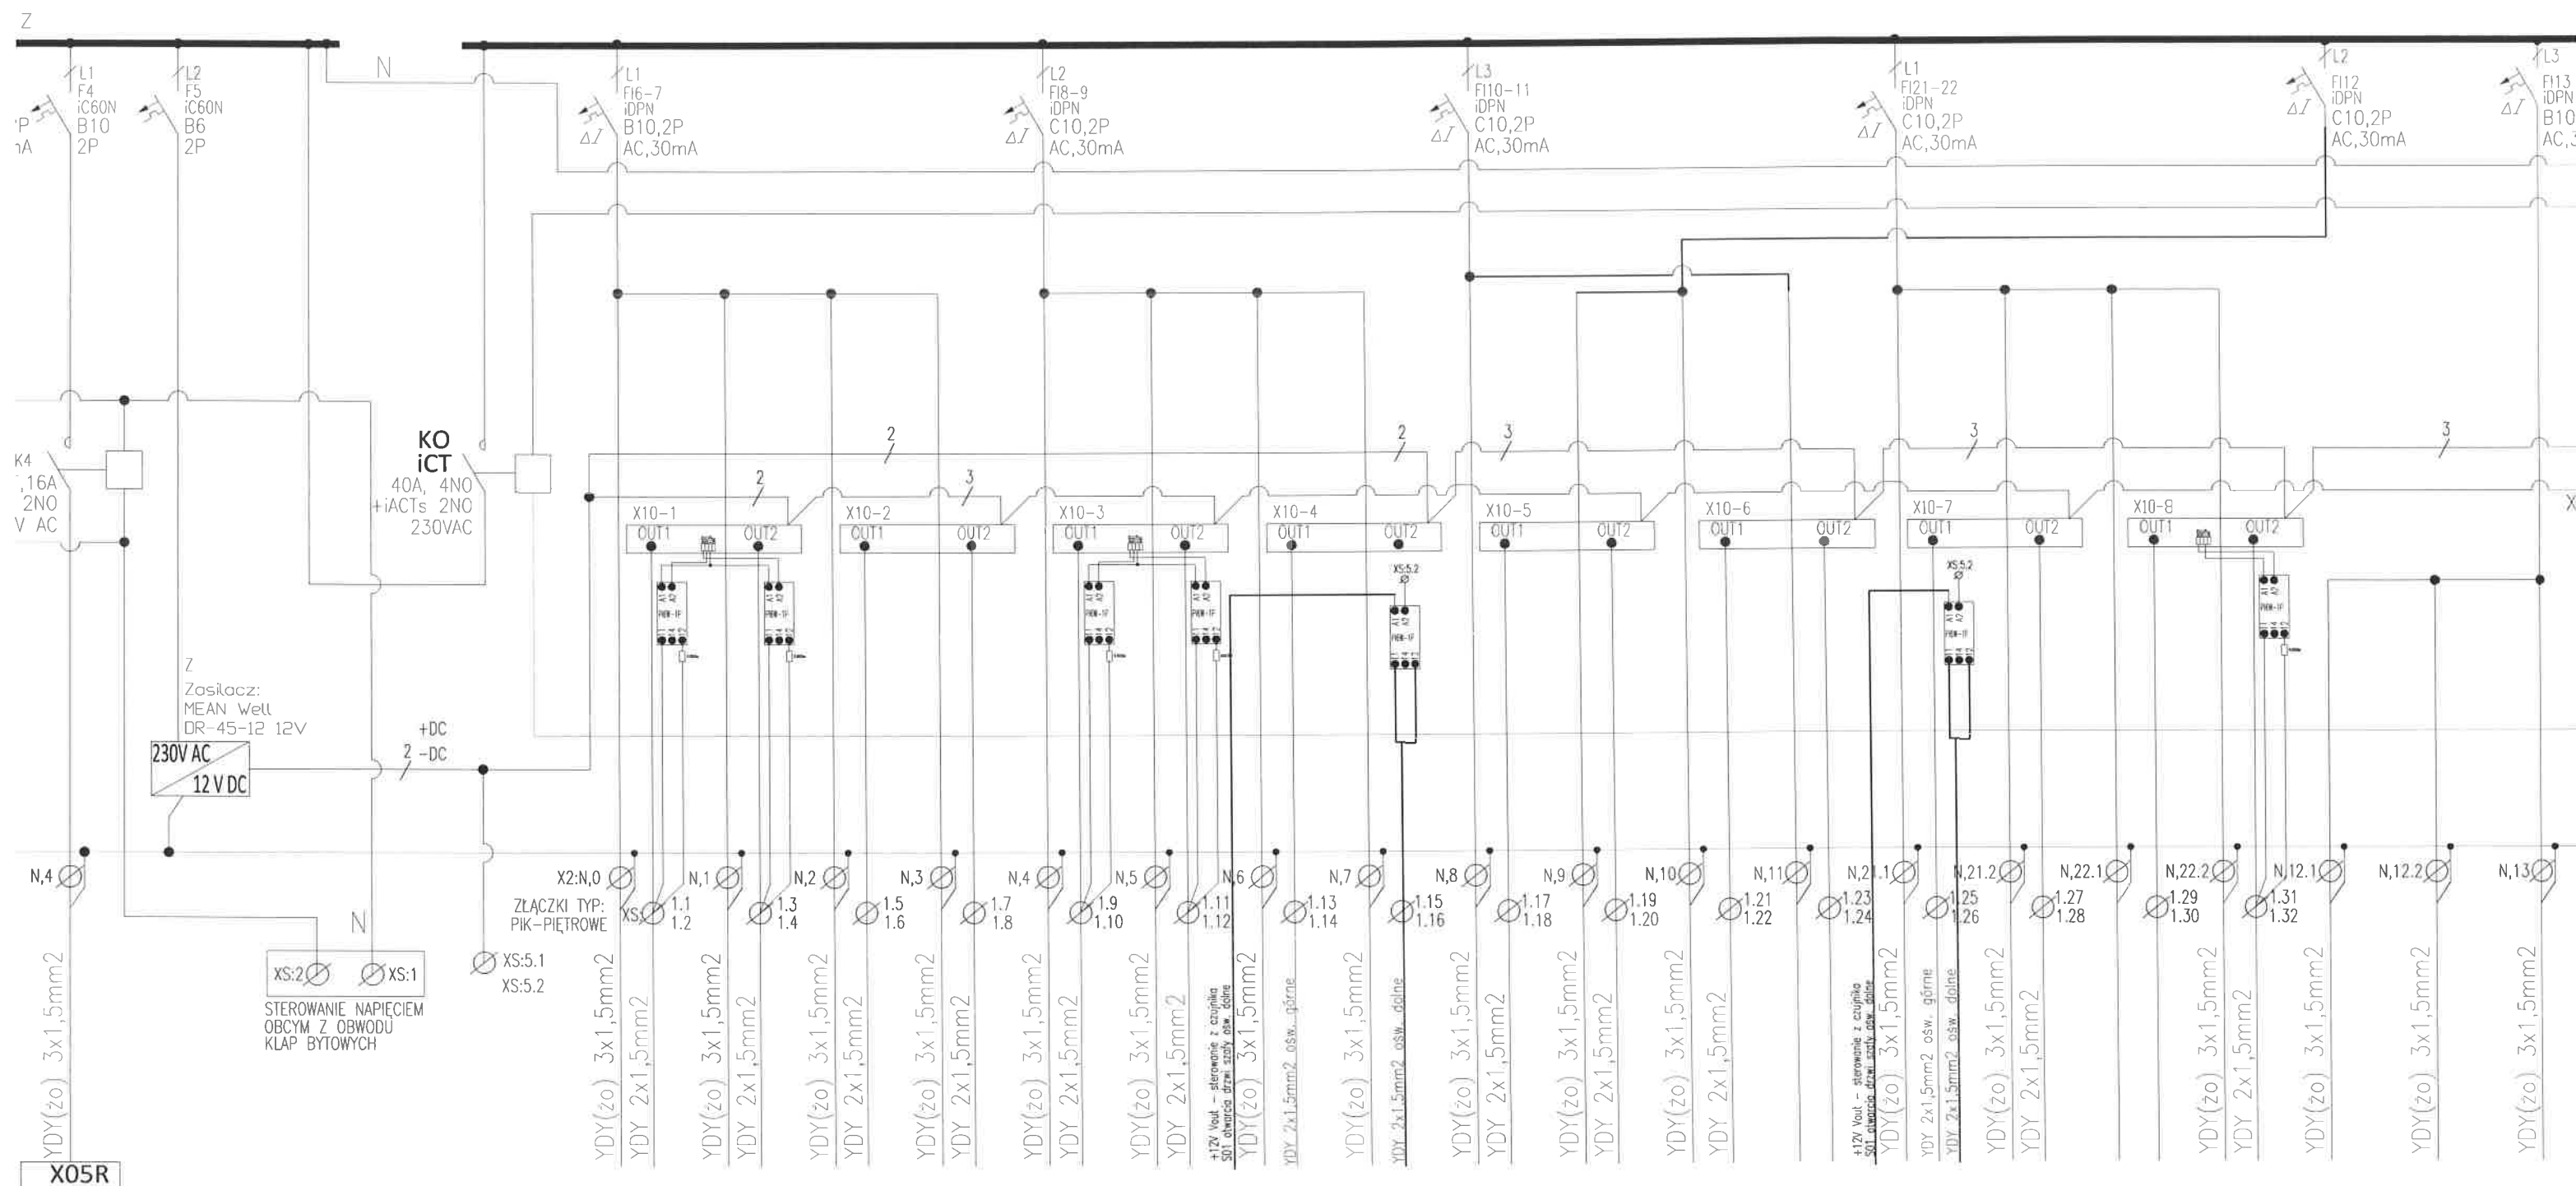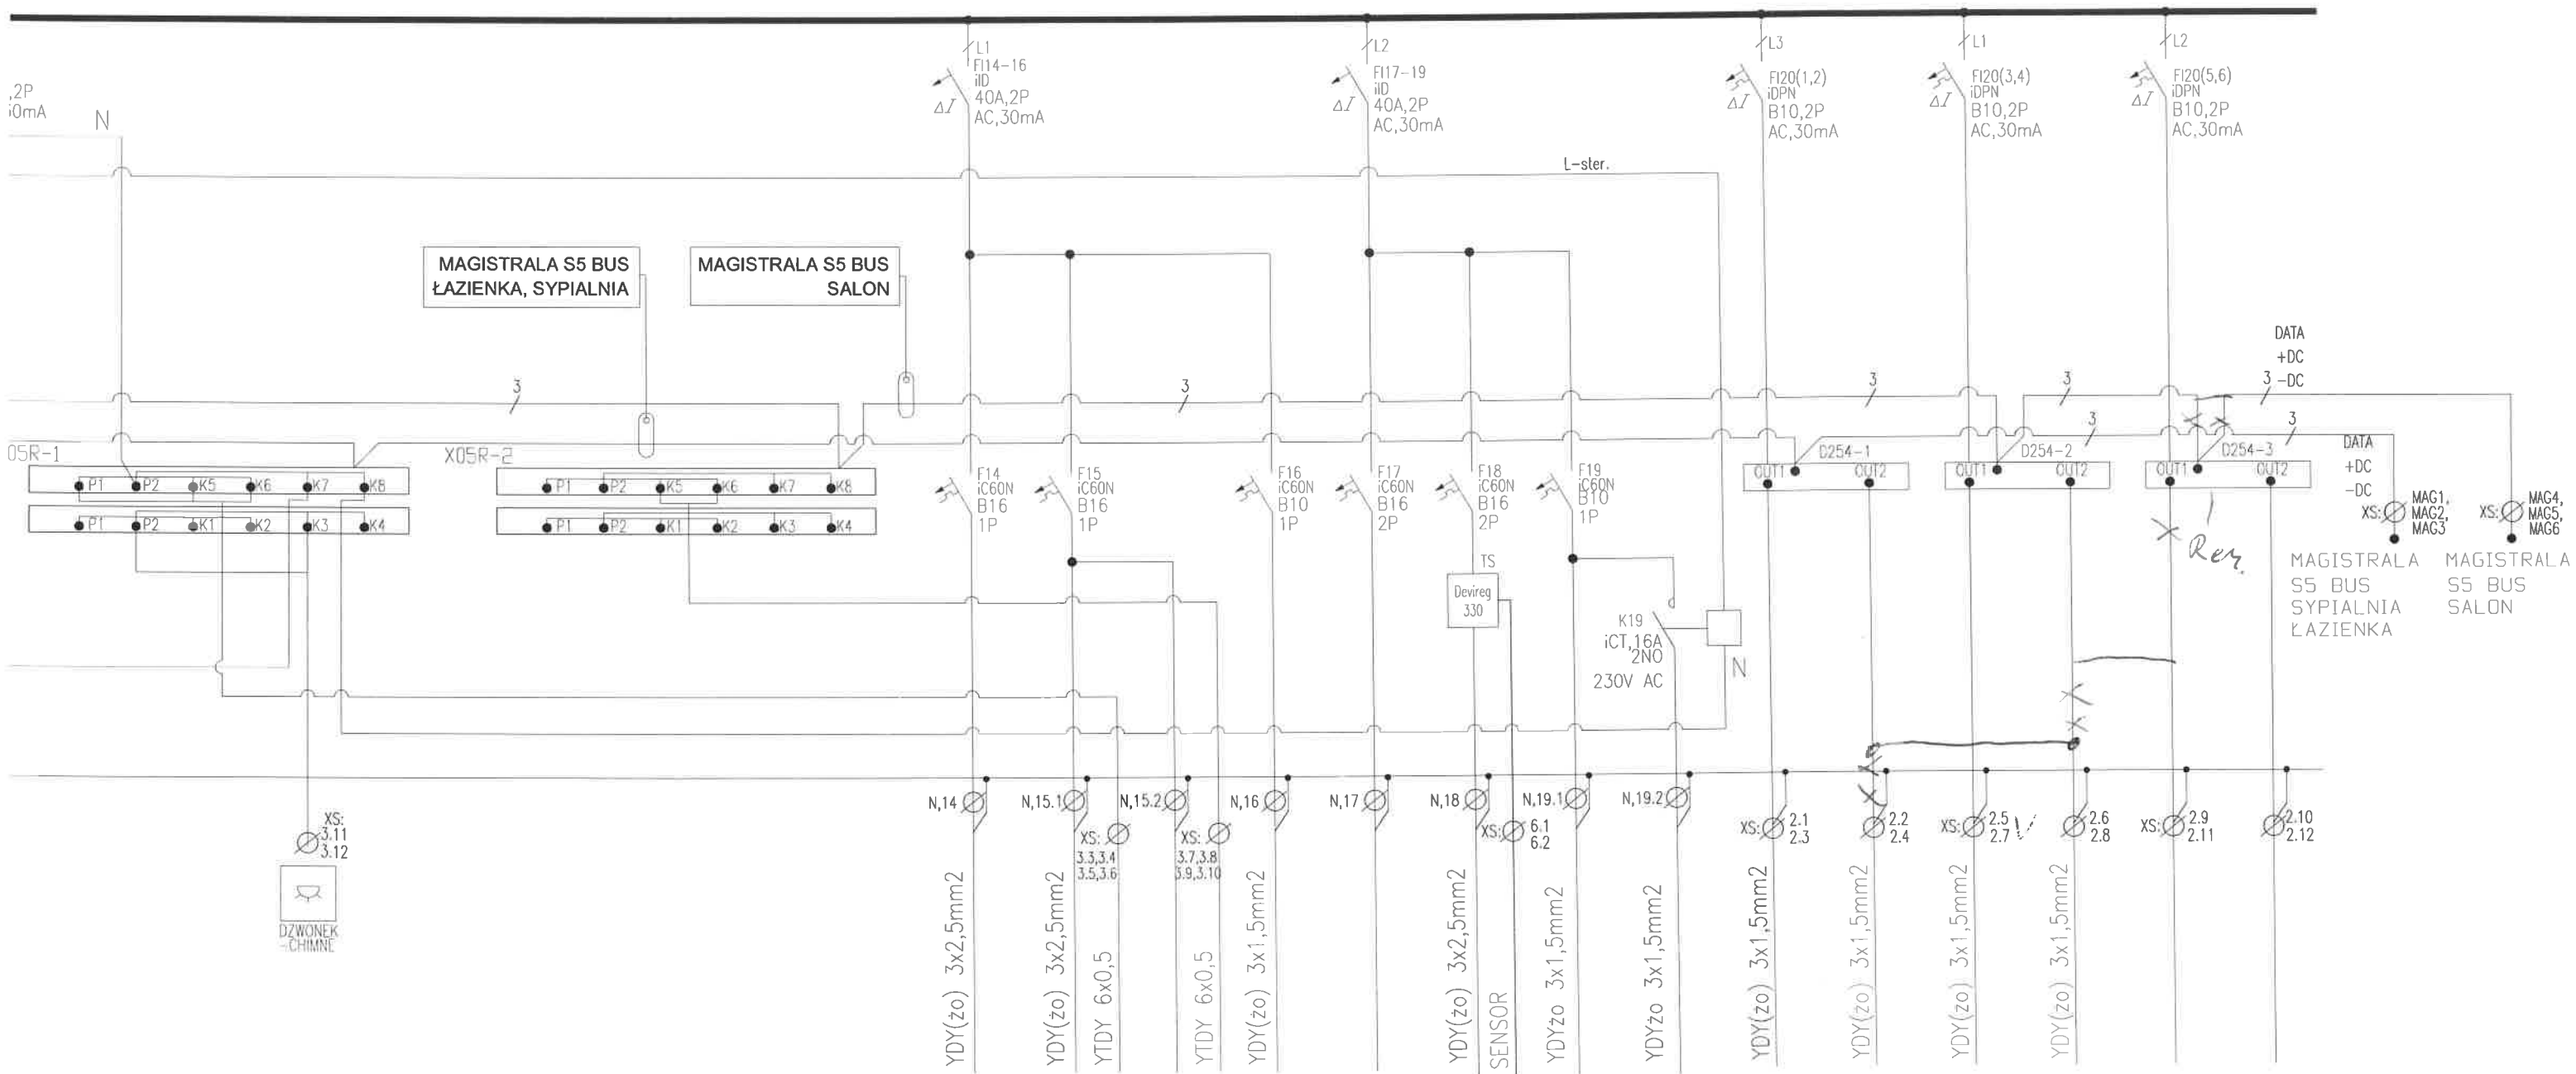

14	15.1	15.2	16	17	18	19.1	19.2	20.1	20.2	20.3	20.4	20.5	20.6
1,2	1,2	1,2	0,1	—	0,8	0,15	0,23	—	—	—	0,3	0,3	
Gniazda	Wypust	Wypust	Wypust	—	Wypusty	Wypusty	Wypusty	TL30, FL2	WL6	FL2	CL15	Rezerwa	Rezerwa
Gniazda ogólne	Wypusty Zasilony elektr.	Wypusty Zasilony elektr.	oświetlenie lampy lusterko	Rezerwa	łazienka maty grzejne	łazienka grzejnik ręcznika,	łazienka mata lustro	Oświetlenie oprawy TL30, FL2 Sypialnia	Oświetlenie oprawy WL6 sypialnia	Oświetlenie oprawy FL2 salon	Oświetlenie zyrandol CL15 salon	Rezerwa	Rezerwa

S D Ł Ł Ł Ł S Ł D D