


303

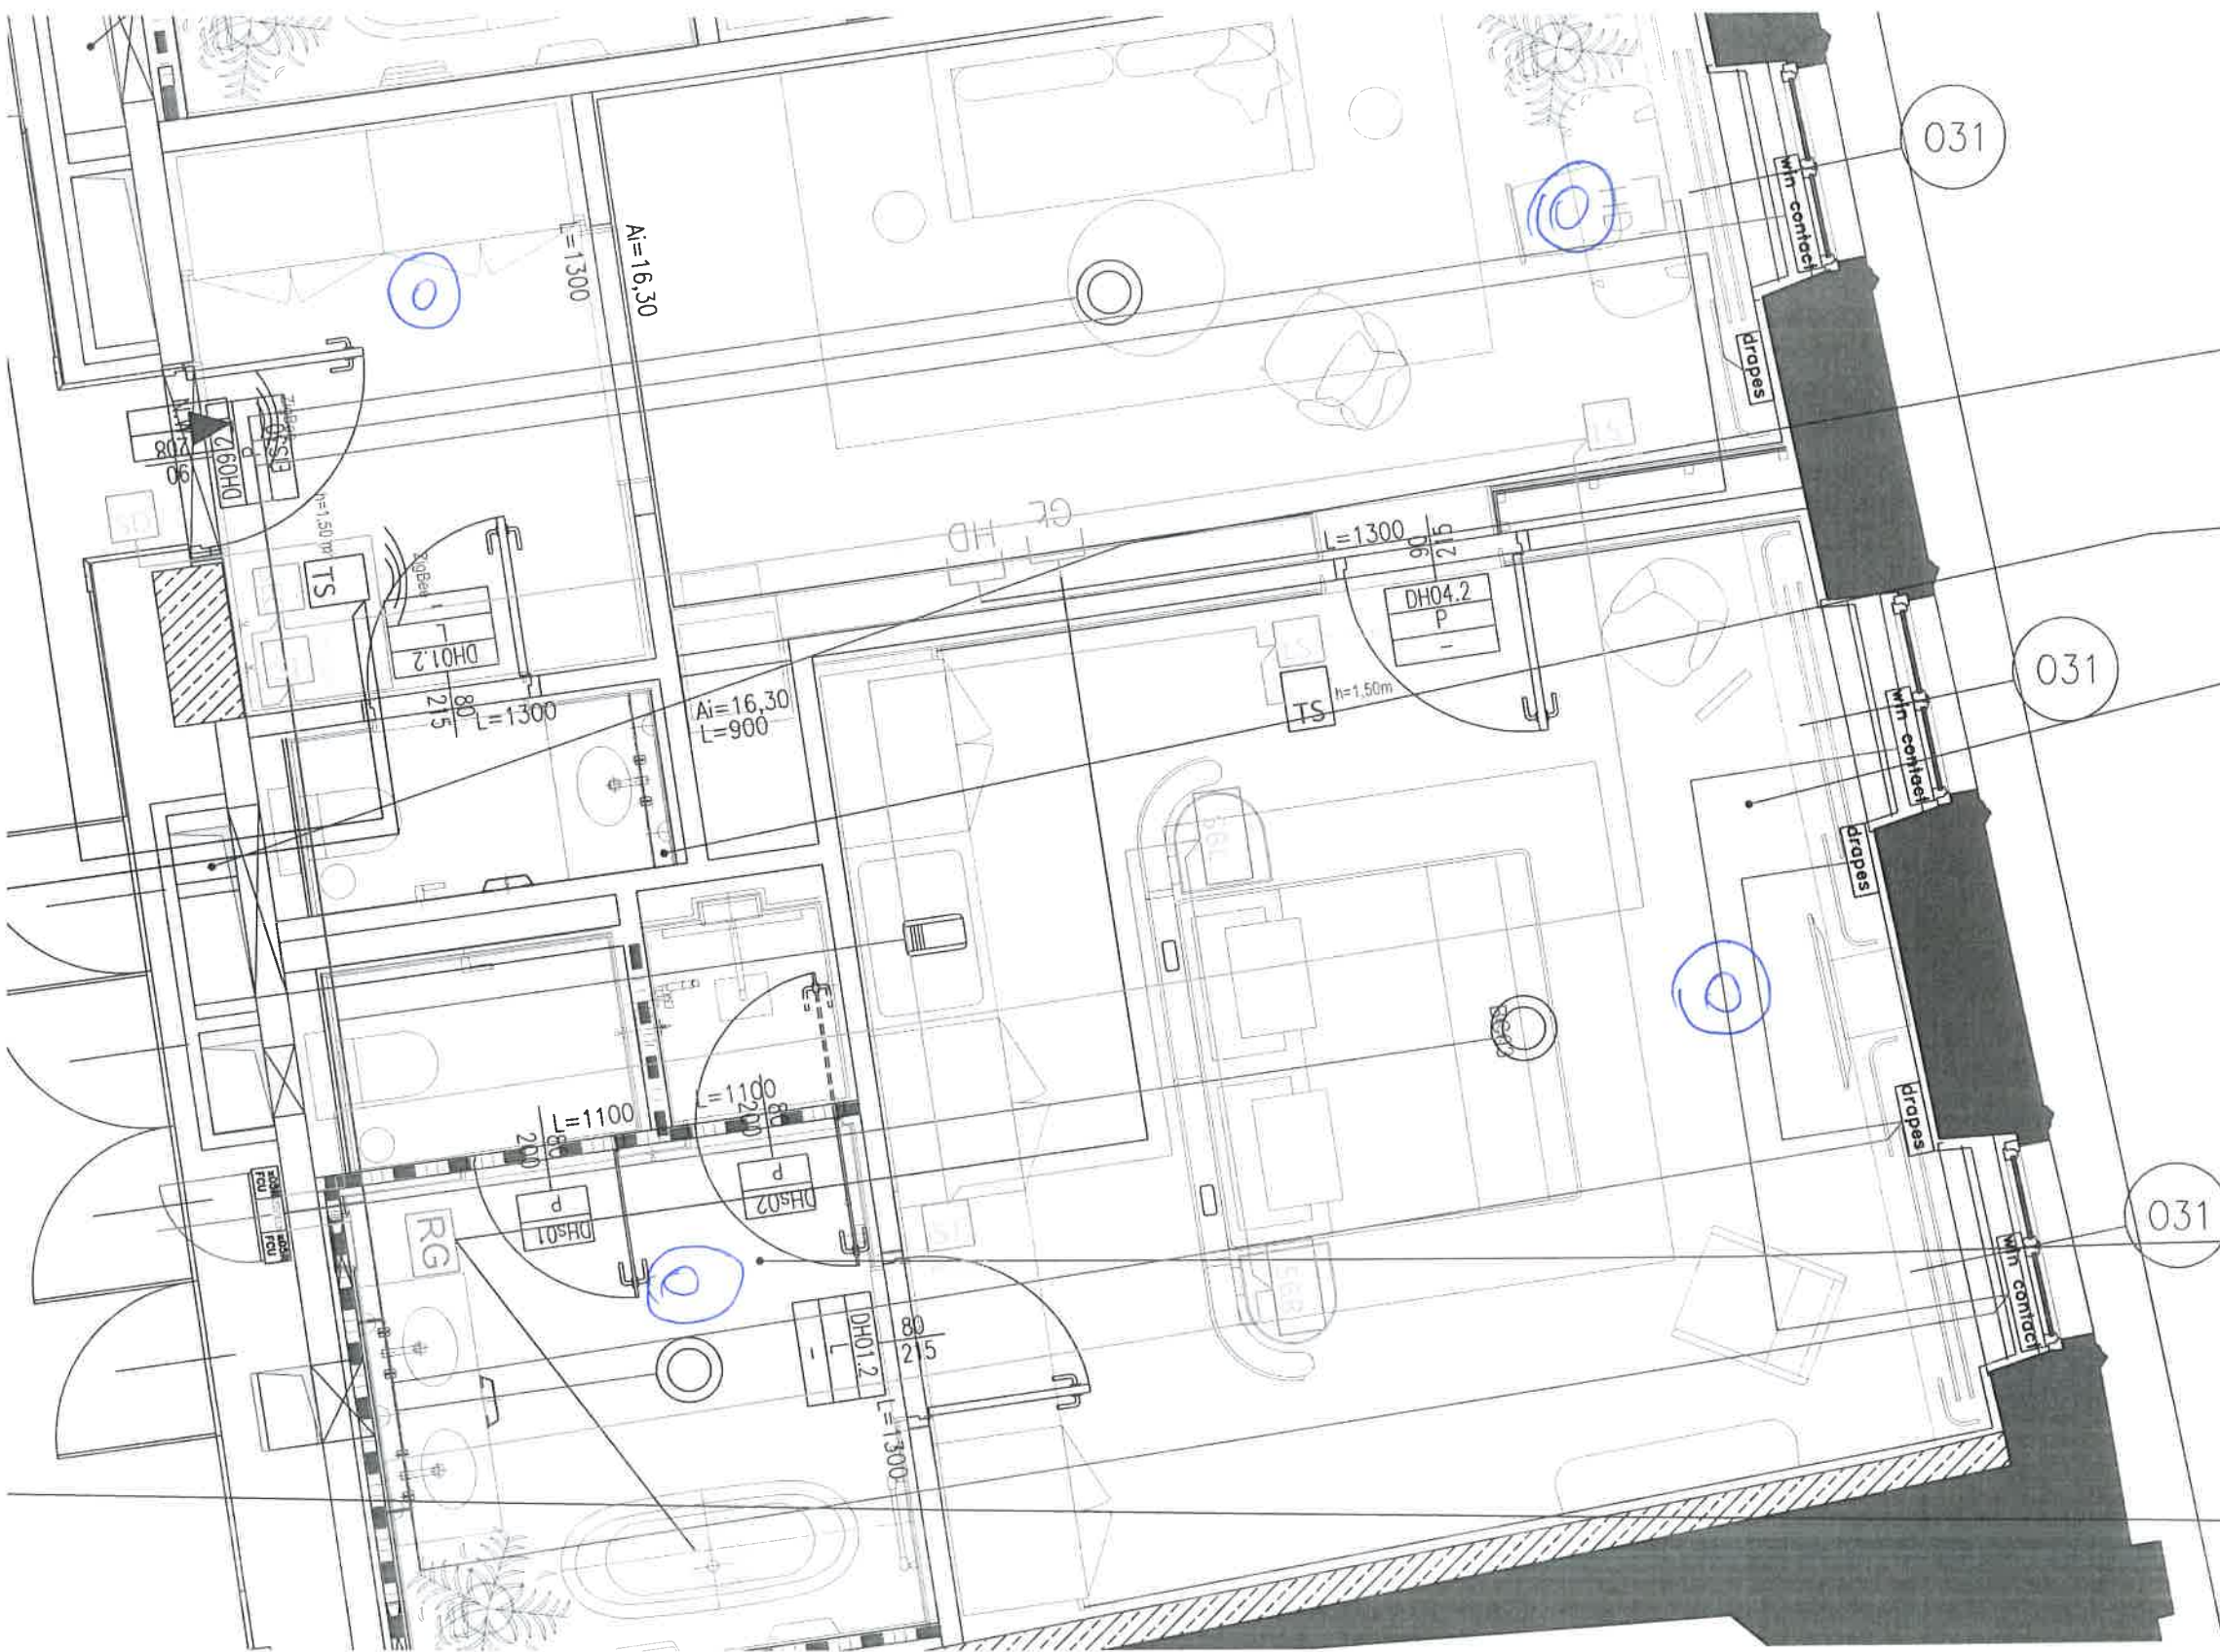

3.01.106	POKÓJ 303 P1
m ²	20/POS. FLA
TYP POKOJU	T
ROOM TYPE	

3.16.59c	SZACHT
m ²	


3.01.107	POKÓJ 303 WC
m ²	20/POS. FLA
TYP POKOJU	T
ROOM TYPE	

3.01.108	POKÓJ 303 P2
m ²	20/POS. FLA
TYP POKOJU	T
ROOM TYPE	

3.01.109	POKÓJ 303 ŁAZIENKA
m ²	20/POS. FLA
TYP POKOJU	T
ROOM TYPE	


3.08.05	PRZEDSIÓNEK
m ²	07/PLYTKI GRESOWE

303
01.03.2021

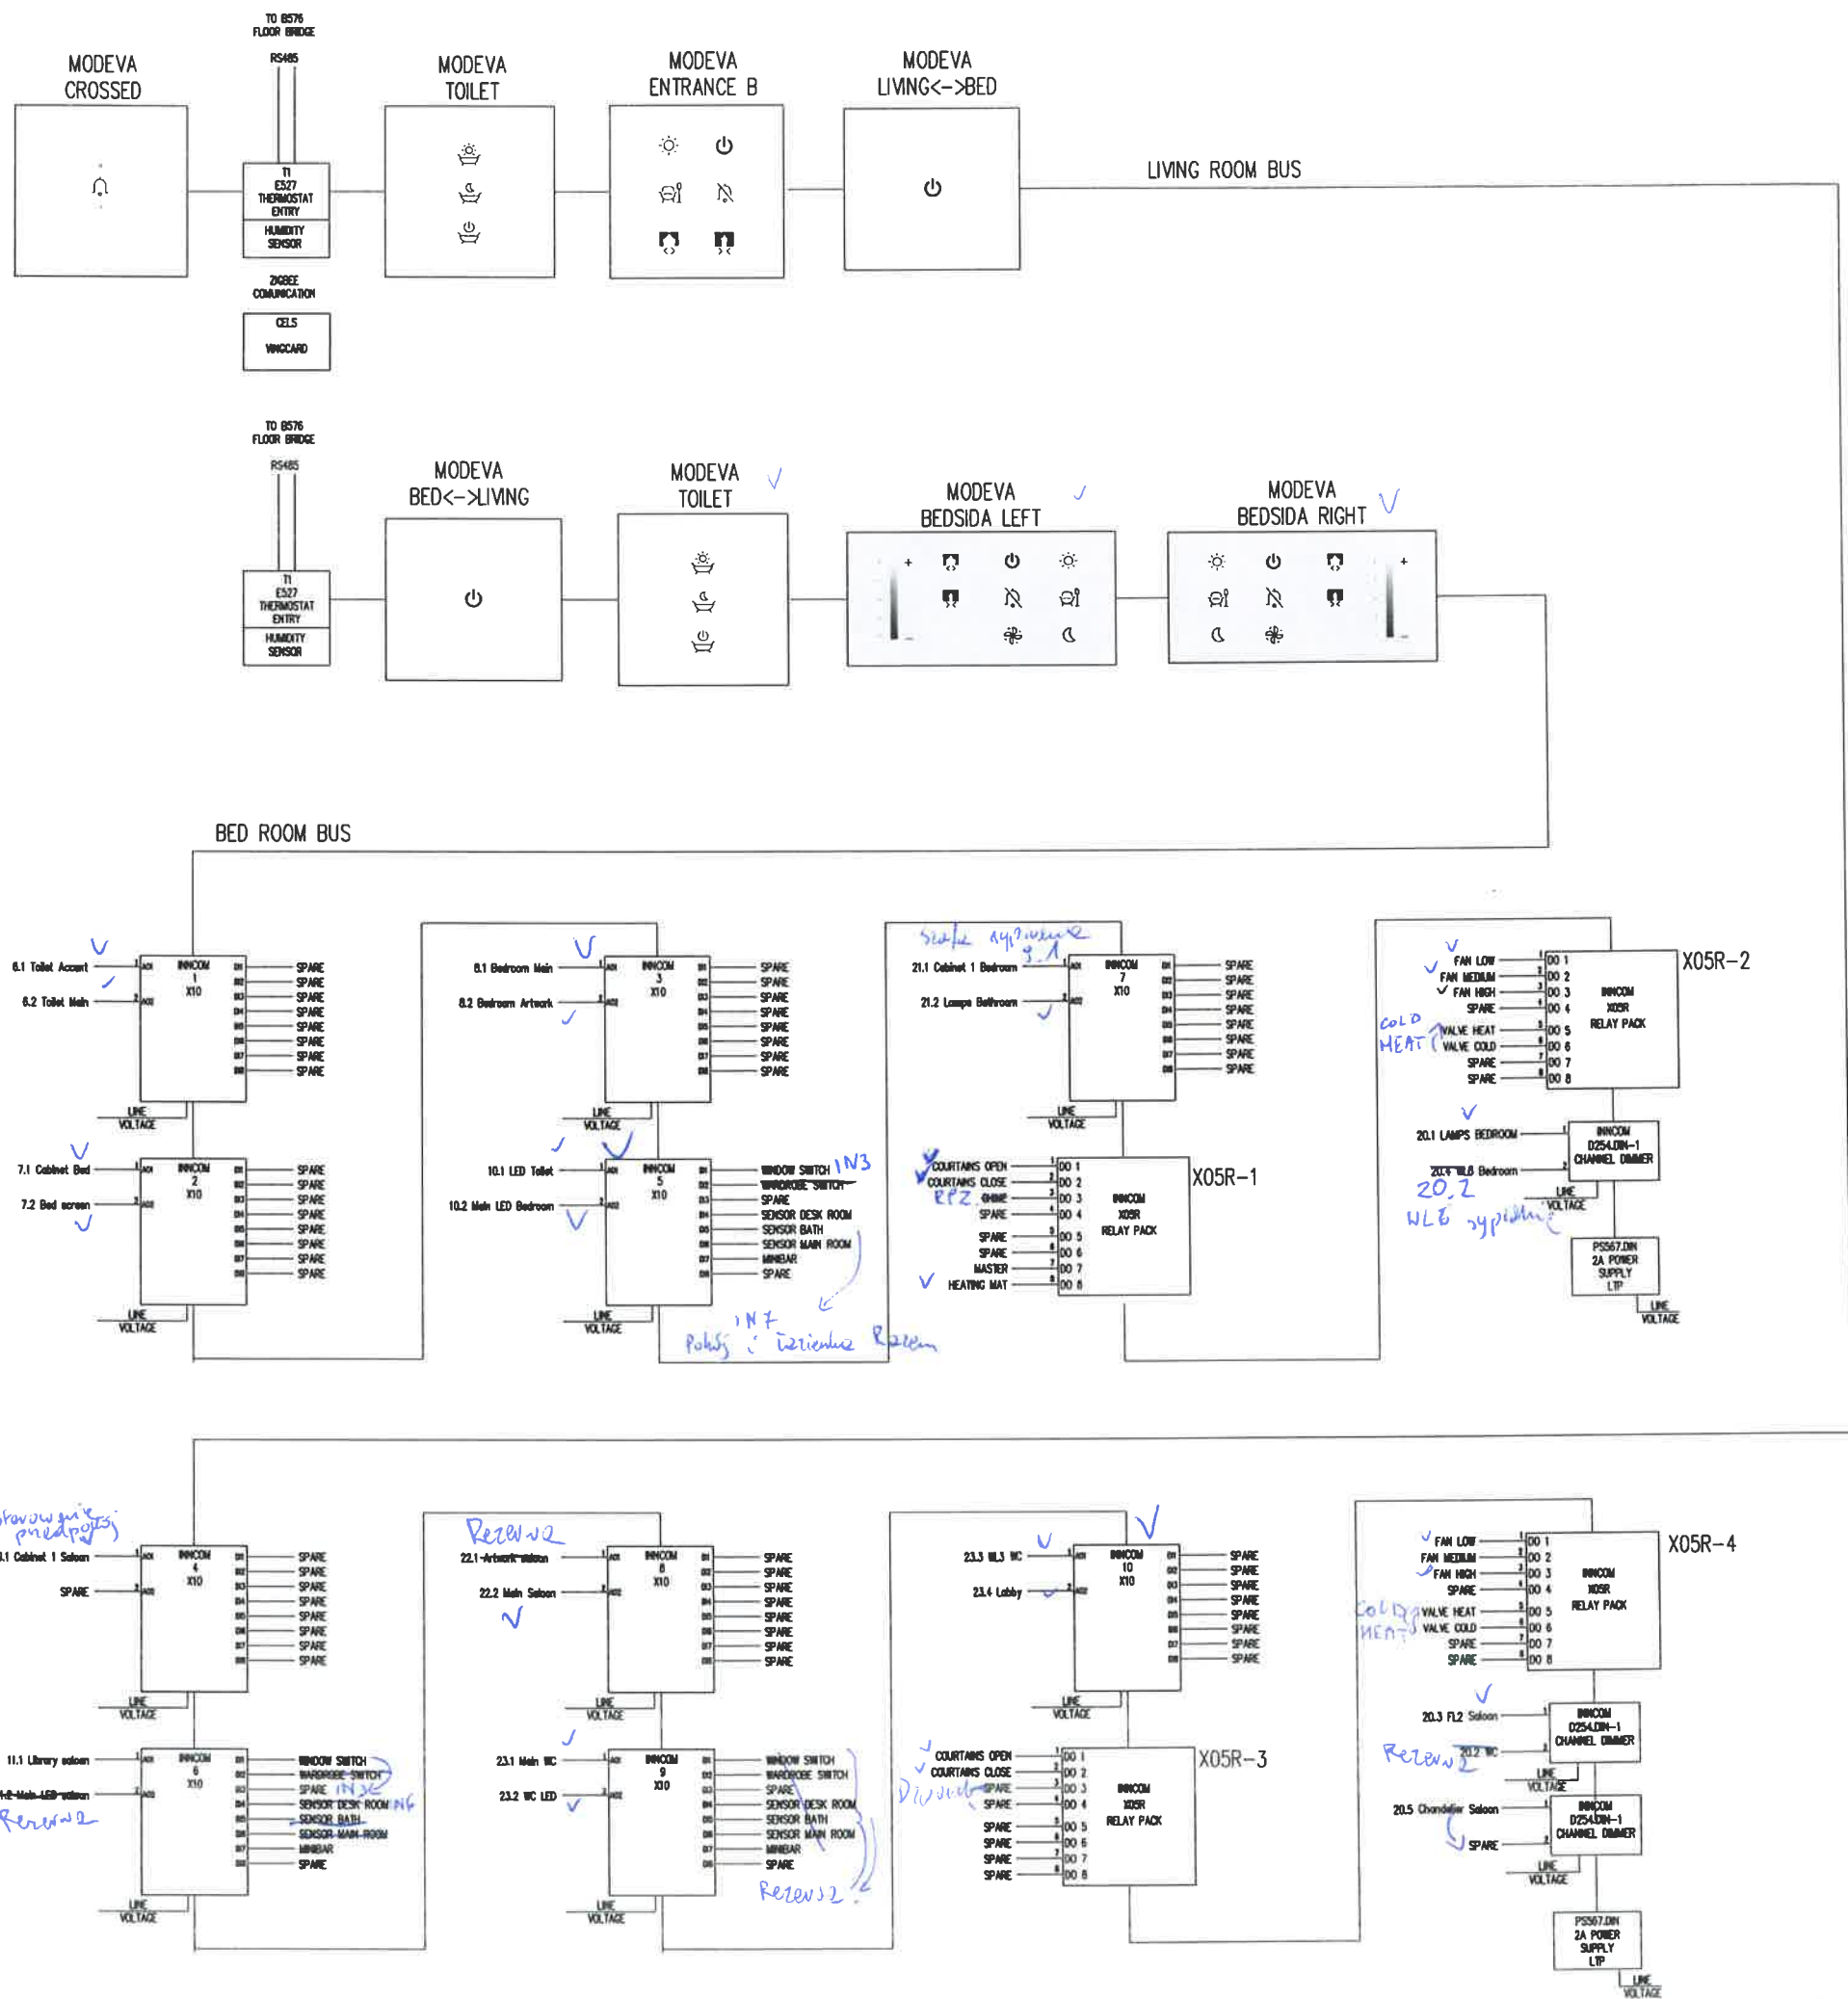

Wzrost - brak sceny powitalnej, nie działa sterowanie osi w salonie
nie można włączyć.
nie działa drzwi - po wyjściu mag. strzałki uwalnia
20.2 zmienia na schemacie rezerw
20.5 zmienia na schemacie na 2 wyjście
x10/6 m3 kontaktor
PIR przedpokój i salon in 6
wykonanie wyjście x10/6
22.1. Rezerw
zamiast zamykania gniazda i drzwiczek
PIR wiatrak i polski drzwiczek wiatrak.


A	09.2018	Aktualizacja sygnałów	M. Kiszurno
NR REWIZJI	DATA	OPIS ZMIANY	AUTOR

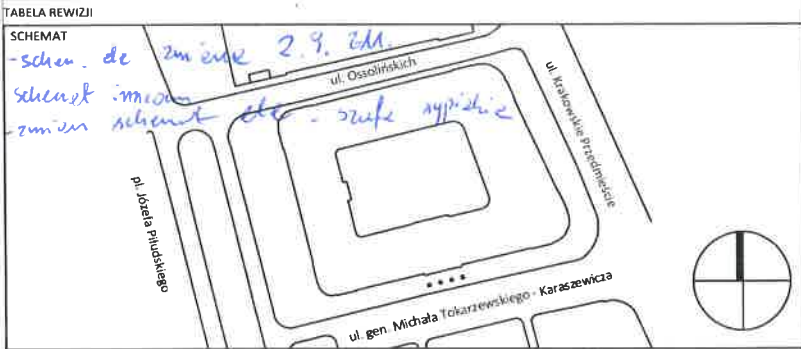

INWESTOR	H. E. S. A Spółka z ograniczoną odpowiedzialnością Sp. k. ul. Krakowskie Przedmieście 13, 00-071 Warszawa	GRUPA PROJEKTOWA: Architektura: SUD Sud Architekt Polska Sp. z o.o. ul. Chmielna 19 00-021 Warszawa tel: +48 22 556 59 00 fax: +48 22 556 59 10 e-mail: sud@sudarchitects.com
OBIEKT	HOTEL EUROPEJSKI REMONT I PRZEBUDOWA ELEWACJI I WNĘTRZ, ROZBIÓRKA I NOWA ZABUDOWA DZIĘDZNA, BUDOWA GARAŻU PODZIEMNEGO, NADBUDOWA - ROZBUDOWA PODDASZA	Konstrukcja: FORT POLSKA Sp. z o.o. ul. Nowolipie 8 05-840 Bydgoszcz tel/fax: +48 52 361 06 46 / 47 e-mail: poczta@fort.pl
ADRES INWESTYCJI	WARSZAWA, UL. KRAKOWSKIE PRZEDMIEŚCIE 13	RYBECENT ul. Sobocka 20 / 1 01-684 Warszawa tel/fax: +48 833 68 52 e-mail: rybcent@interia.pl
FAZA	DOKUMENTACJA POWYKONAWCZA	Branda instalacyjna Projekt podstawowy: Fibat Sp. z o.o. Fibat Sp. z o.o. ul. Traкторystki 4A 01-114 Warszawa tel: +48 22 852 86 25 fax: +48 22 632 38 75
BRANŻA	INSTALACJE ELEKTRYCZNE (IE)	Branda instalacyjna Projekt podstawowy: POLONEZ WINNIPOLSKA Sp. z o.o. POLONEZ PLUS spółka z ograniczoną odpowiedzialnością 00-146 Warszawa, ul. 17 Sierpnia 70 tel: (0-41) 348 90 19, fax: (0-41) 348 90 31 biuro@polonez-plus.com.pl
GŁÓWNY ARCHITEKT	Architecte D.P.L.G. Jocelyn Frederic Fillard upr. nr W/21/2009	QUMAK Qumak S.A. Al. Jerozolimskie 136 02-305 Warszawa tel: +48 22 519 08 00 fax: +48 22 519 08 33
PROJEKTANT	mgr inż. Tomasz Gańko upr. nr MAZ/0297/PW0E/04	
SPRAWDZAJĄCY	mgr inż. Andrzej Zakrzewski upr. nr WAM/0012/PW0E/10	
OPRACOWANIE	Marcin Kiszurno inż. Joanna Holica	

NUMER DOKUMENTU	HE_PPW_IE_03_525_058_T_A_F	DATA	09.2018
TEMAT	Instalacje automatyki pokoju hotelowego	T./Z./CZ.	525
NAZWA RYSUNKU	Schemat systemu INNCOM - pokój typu T - piętro 3	NR RYSUNKU	525_58_T_A

TP-TYP 303

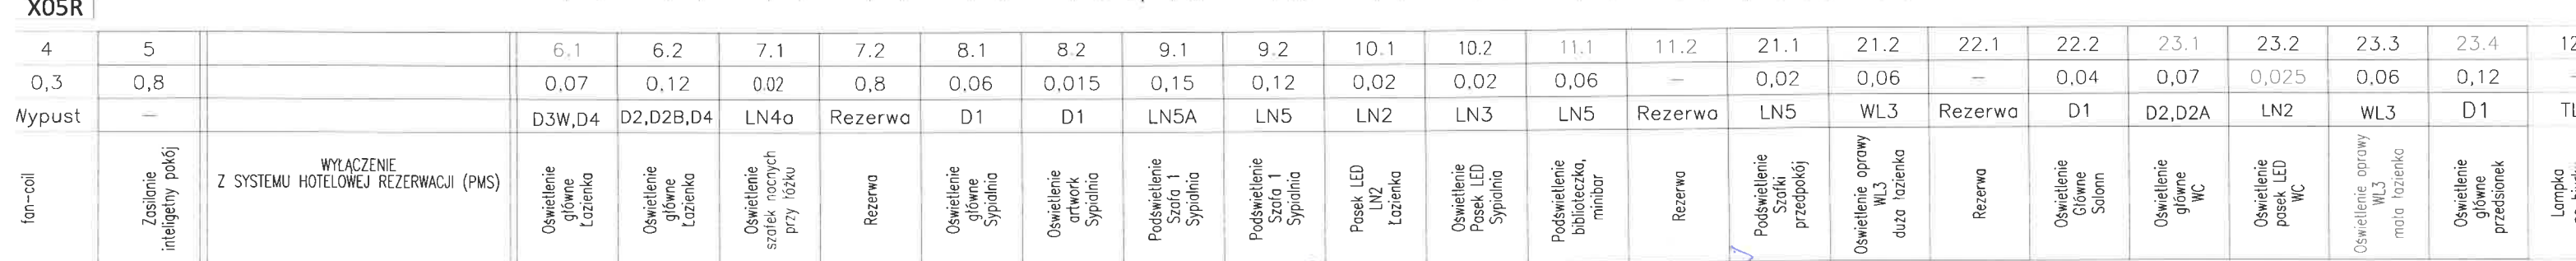


Rodzaj pomieszczenia:
Ł - łazienka
S - sypialnia
D - salon
WC - ubikacja

Ł Ł S S S S S S Ł S D D S S D D D D D D D

Stosowanie
strefy
przedpokoja

393

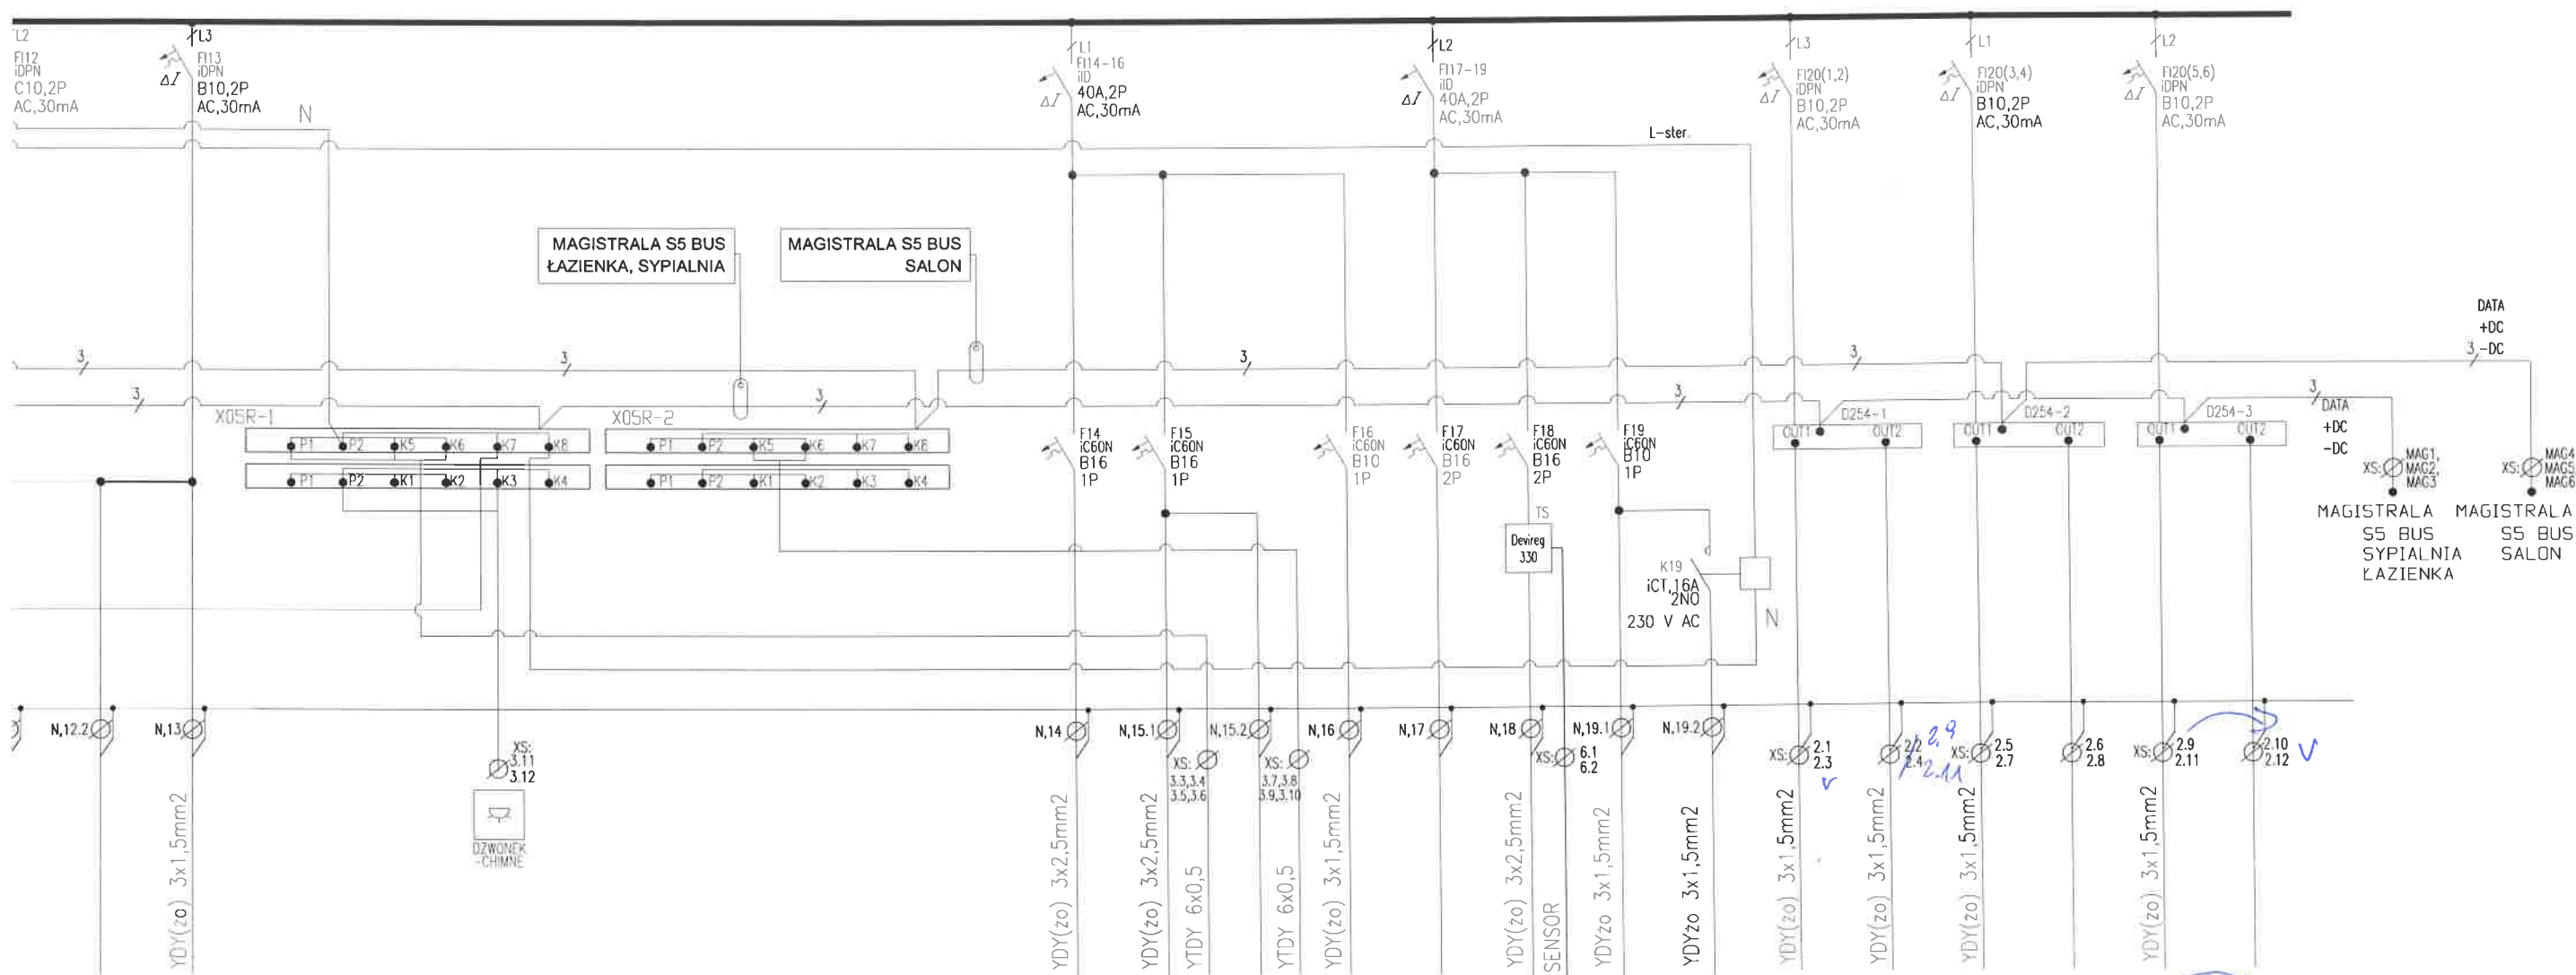

1	12.2	13
2	Rezerwa	WL1

S

14	15.1	15.2	16	17	18	19.1	19.2	20.1	20.2	20.3	20.4	20.5	20.6
1,6	1,2	1,2	0,1	-	0,8	0,15	0,23	-	-	-	-	-	0,3
Gniazda	Wypusty	Wypusty	Wypusty	-	Wypusty	Wypusty	Wypusty	TL30, WL2, FL2	WL6	FL2, WL6, WL7	Rezerwa	CL15	Rezerwa
Gniazda ogodne	Wypusty Zasilony elektr	Wypusty Zasilony elektr	oswieetlenie lampy lusterka	Rezerwa	loazienka mały grzejnik	loazienka grzejnik ręcznika,	loazienka mała lustro	Oswietlenie oprawy TL30, WL2, FL2 Sypialnia	Oswietlenie oprawy WL6 sypialnia	Oswietlenie oprawy FL2, WL6, WL7 salon	Rezerwa	Oswietlenie zycendol CL15 salon	Rezerwa

S

D

Ł

Ł

Ł

Ł

S

Ł

D



WC

S

S/D

305


01.03.2014

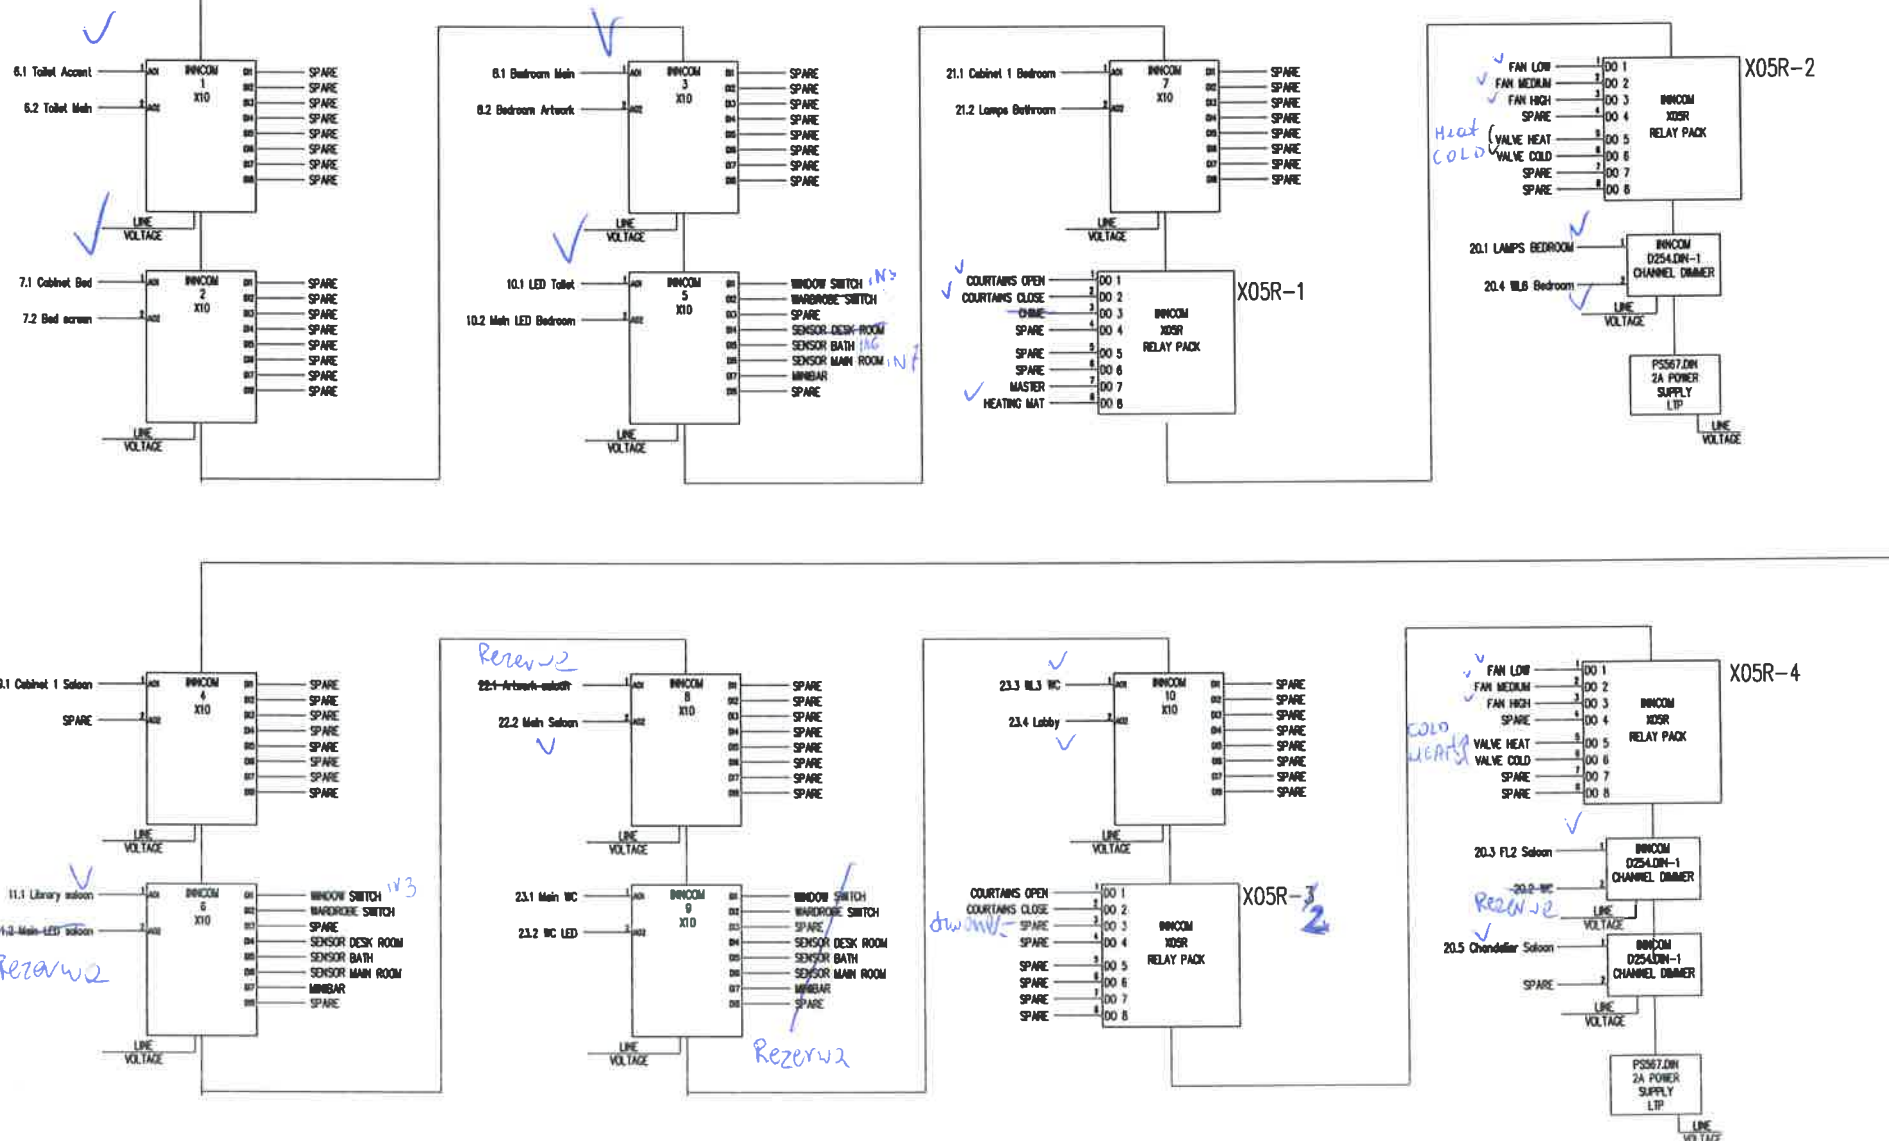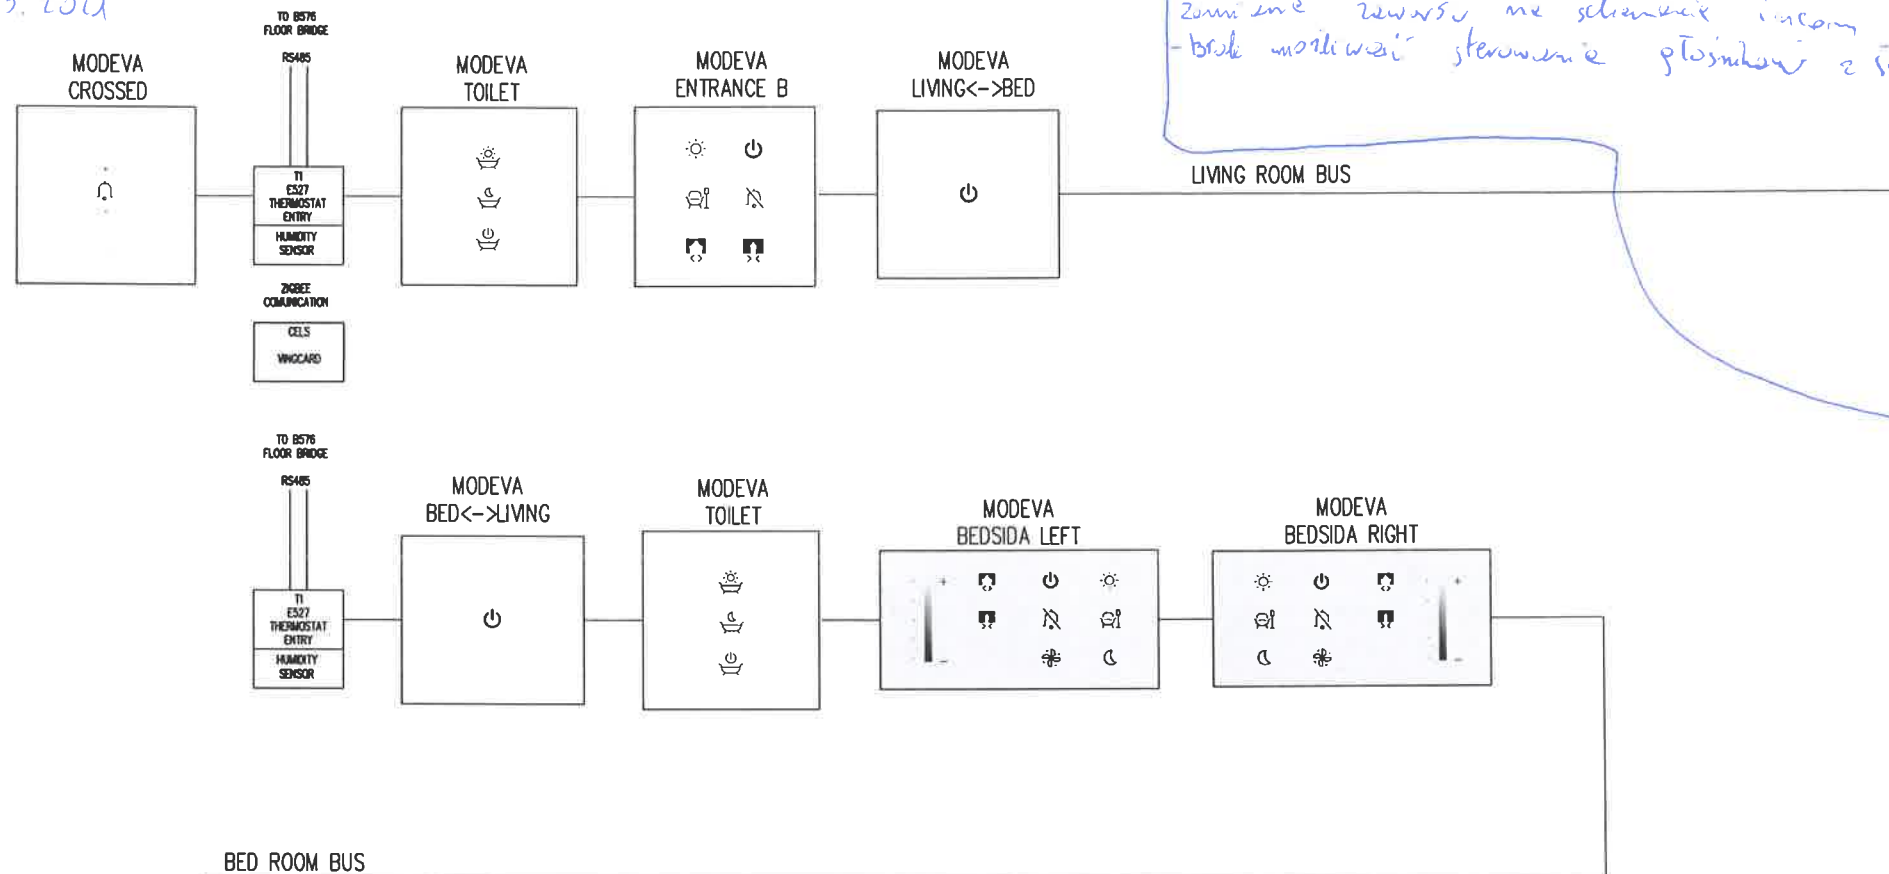

X10/6 -> A02 - Rezerwa
Zmiana zaworu na schemacie innym
brak możliwości sterowanie głośnikami z ter. z.

Waga: Waga nie może być oszczędzane
- zmiana ze schematu X05R3 na X05R2
- zmiana zaworu gniazda i diode
- silnik nie zmienia biegu - nie sterownik warty
- PIR - bieżące IN:6, PIR sygnalizuje IN:7
- X10/6 IN: Prowadzący i gabinet IN:6
- PIR prowadzący nie działa
- 20.2 WC wg rysunku ze schematu - Rezerwa
- 9.1 zmiana ze schematu do - zmiana opisu na rysunku

A	09.2018	Aktualizacja sygnałów	M. Kiszurno
NR REWIZJI	DATA	OPIS ZMIANY	AUTOR

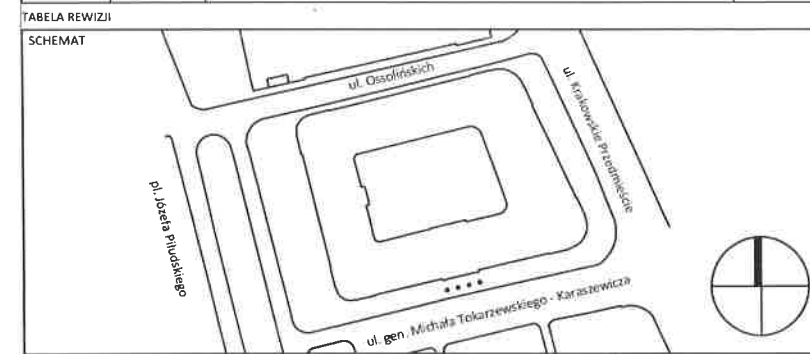

INWESTOR

H. E. S. A

Spółka z ograniczoną odpowiedzialnością Sp. k.
ul. Krakowskie Przedmieście 13, 00-071 Warszawa

OBIEKT

HOTEL EUROPEJSKI

REMONT I PRZEBUDOWA ELEWACJI I WNĘTRZ,
ROZBIÓRKA I NOWA ZABUDOWA DZIEDZICA,
BUDOWA GARAZU PODZIEMNEGO,
NADBUDOWA - ROZBUDOWA PODDAŚZA

ADRES INWESTYCJI

WARSZAWA, UL. KRAKOWSKIE PRZEDMIEŚCIE 13

FAZA

DOKUMENTACJA POWYKONAWCZA

BRANŻA

INSTALACJE ELEKTRYCZNE (IE)

GŁÓWNY ARCHITEKT

Architecte D.P.L.G. Jocelyn Frederic Fillard
upr. nr W/21/2009

PROJEKTANT

mgr inż. Tomasz Gariko
upr. nr MAZ/0297/PW0E/04

SPRAWDZAJĄCY

mgr inż. Andrzej Zakrzewski
upr. nr WAM/0012/PW0E/10

OPRACOWANIE

Marcin Kiszurno

inż. Joanna Holica

GRUPA PROJEKTOWA:

Architektura:

SUD

Sud Architekt Polska Sp. z o.o.
ul. Chmielna 19
00-021 Warszawa

tel: +48 22 556 59 00
fax: +48 22 556 59 10
e-mail: sud@sudarchitectes.com

Konstrukcja:

FIBAT

Fibat Sp. z o.o.
ul. Nowotorska 8
85-840 Bydgoszcz

tel/fax: +48 52 361 46 46 / 47
e-mail: poczt@fibat.pl

RYBICENT

ul. Sobocka 20 / 1
01-684 Warszawa

tel/fax: +48 833 68 52
e-mail: rybcent@interia.pl

Bransza instalacyjna

Projekt podstawowy:

POLONEZ

POLONEZ PLUS spółka
z ograniczoną odpowiedzialnością
02-145 Warszawa, ul. 17 Stycznia 70
tel (0-41) 348 90 19 fax (0-41) 348 90 31
biuro@polonez-plus.com.pl

QUMAK

Qumak S.A.
Aleje Jerozolimskie 136
02-395 Warszawa


Tel: +48 22 519 08 00
F: +48 22 519 08 33

NUMER DOKUMENTU	HE_PPW_IE_03_525_058_T_A_F	DATA	09.2018
TEMAT	Instalacje automatyki pokoju hotelowego	T./Z./CZ.	SKALA
NAZWA RYSUNKU	Schemat systemu INCOM - pokój typu T - piętro 3	NR RYSUNKU	525_58_T_A

8 me 5
7 na 5
pasywny i gabinet
pasywny OK1

305


TP-TYP 305

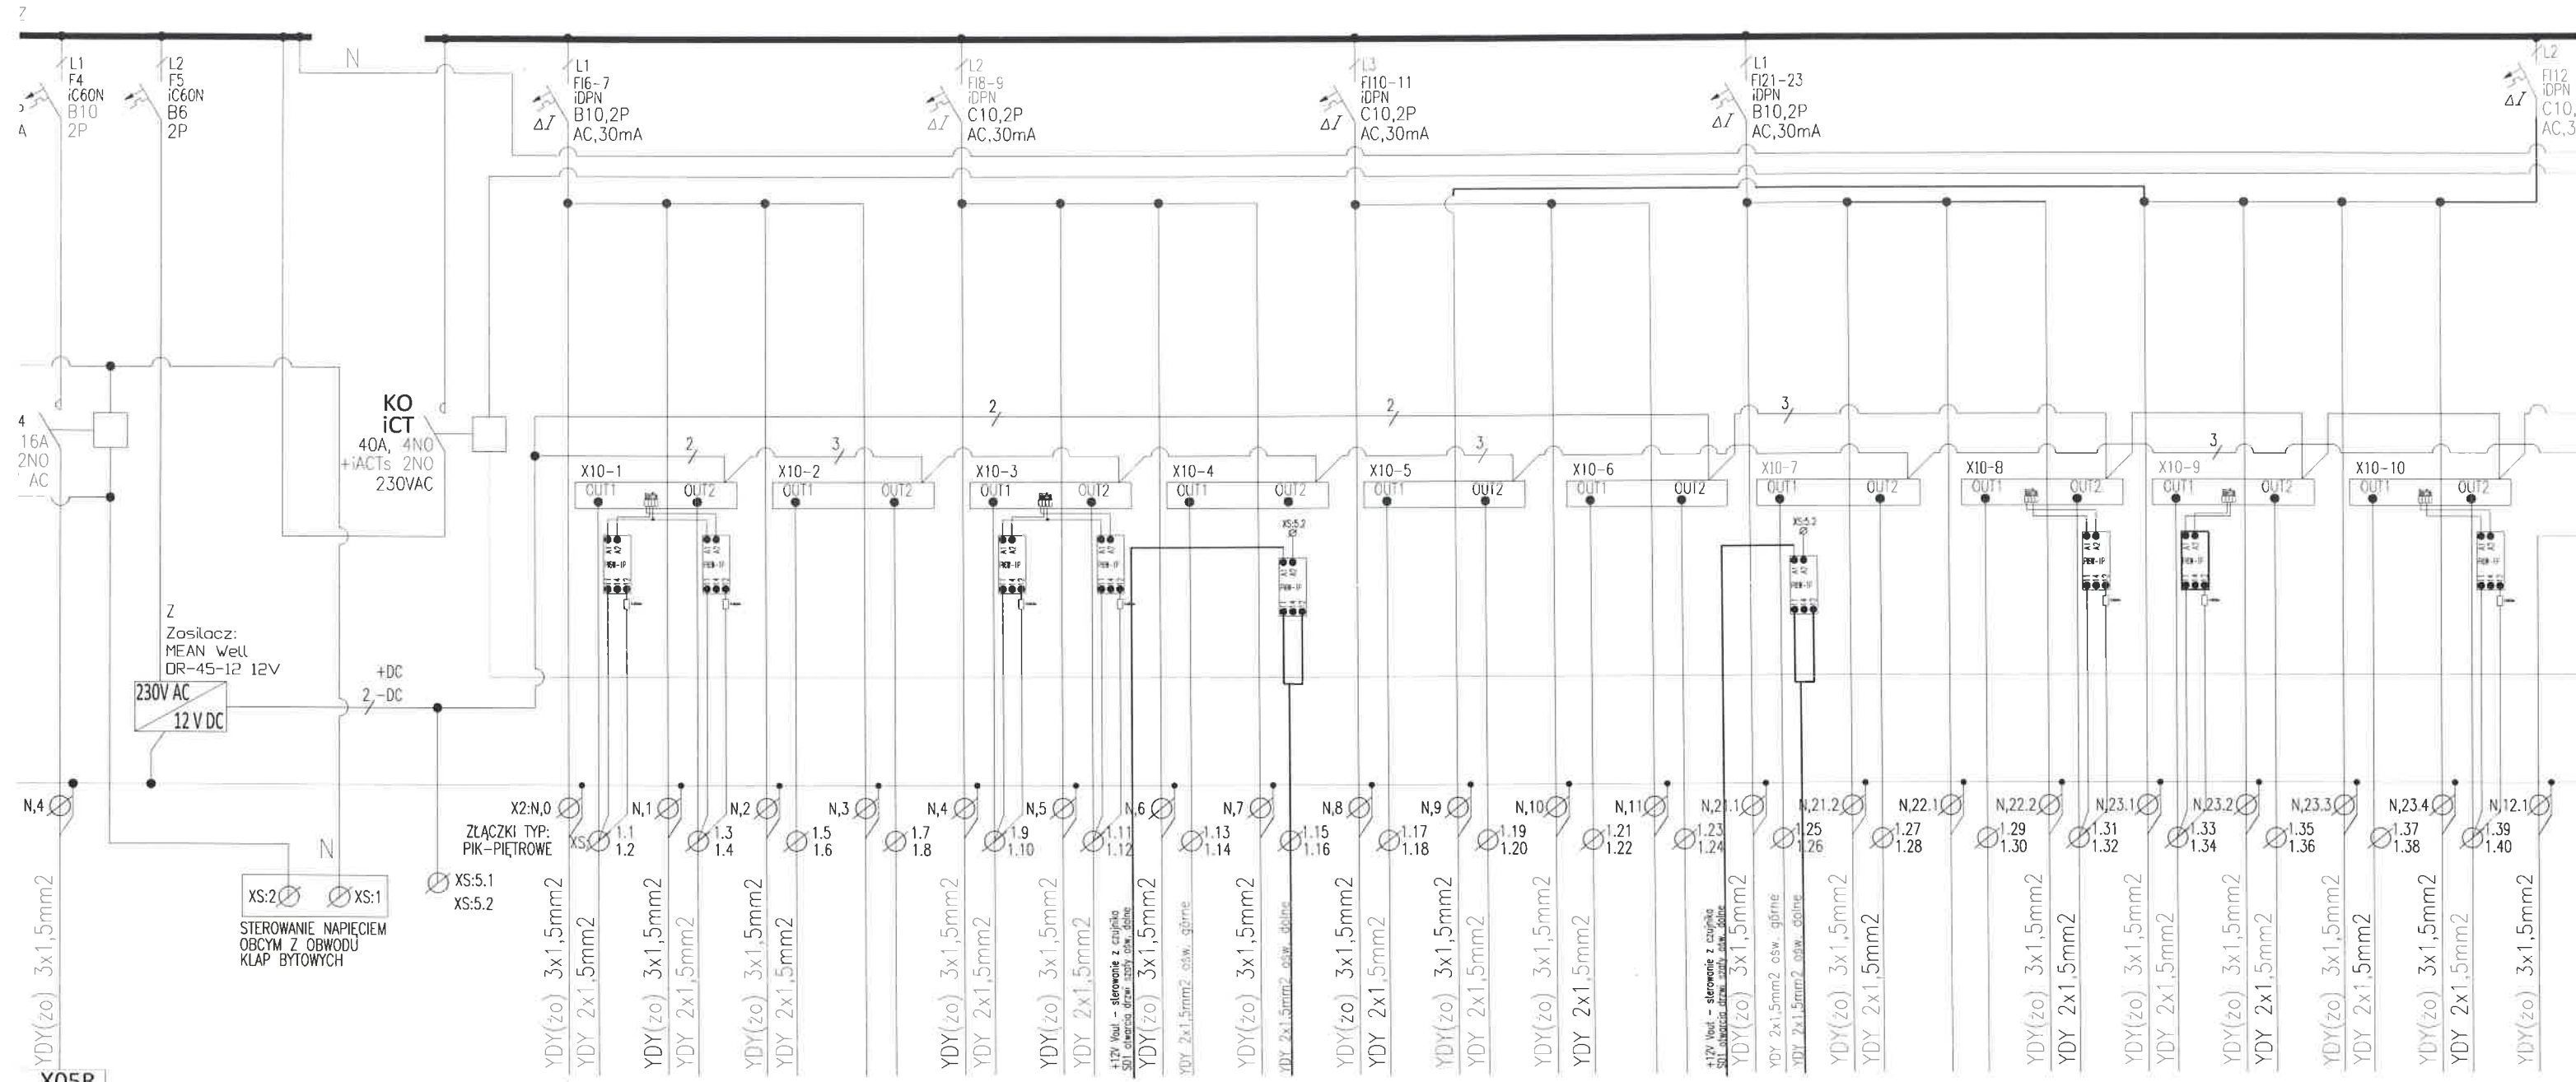

4	5		6.1	6.2	7.1	7.2	8.1	8.2	9.1	9.2	10.1	10.2	11.1	11.2	21.1	21.2	22.1	22.2	23.1	23.2	23.3	23.4	12.1
0,3	0,8		0,07	0,12	0,02	0,8	0,06	0,015	0,15	0,12	0,02	0,02	0,06	-	0,02	0,06	-	0,04	0,07	0,025	0,06	0,12	-
Wypust			LN	D2,D2B,D4	LN4a	Rezerwa	D1	D1	LN5A	LN5	LN2	LN3	LN5	Rezerwa	LN5	WL3	Rezerwa	D1	D2,D2A	LN2	WL3	D1	TL2
fan-coil	Zasilanie inteligentny pokój	WYŁĄCZENIE Z SYSTEMU HOTELOWEJ REZERWACJI (PMS)	Oswietlenie bed screen	Oswietlenie główne łazienka	Oswietlenie szafek nocnych przy łóżku	Rezerwa	Oswietlenie główne Sypialnia	Oswietlenie artwork Sypialnia	Podświetlenie Szafa 1 Sypialnia	Podświetlenie Szafa 1 Sypialnia	Pasek LED LN2 Łazienka	Oswietlenie Pasek LED Sypialnia	Podświetlenie biblioteczka, minibar	Rezerwa	Podświetlenie Szafki przedpokój	Oswietlenie oprawy WL3 duża łazienka	Rezerwa	Oswietlenie Główne Salon	Oswietlenie główne WC	Oswietlenie pasek LED WC	Oswietlenie oprawy WL3 mała łazienka	Oswietlenie główne przedpokój	Lampa na biurku Salon

Rodzaj pomieszczenia:
Ł - łazienka
S - sypialnia
D - salon
WC - ubikacja

305

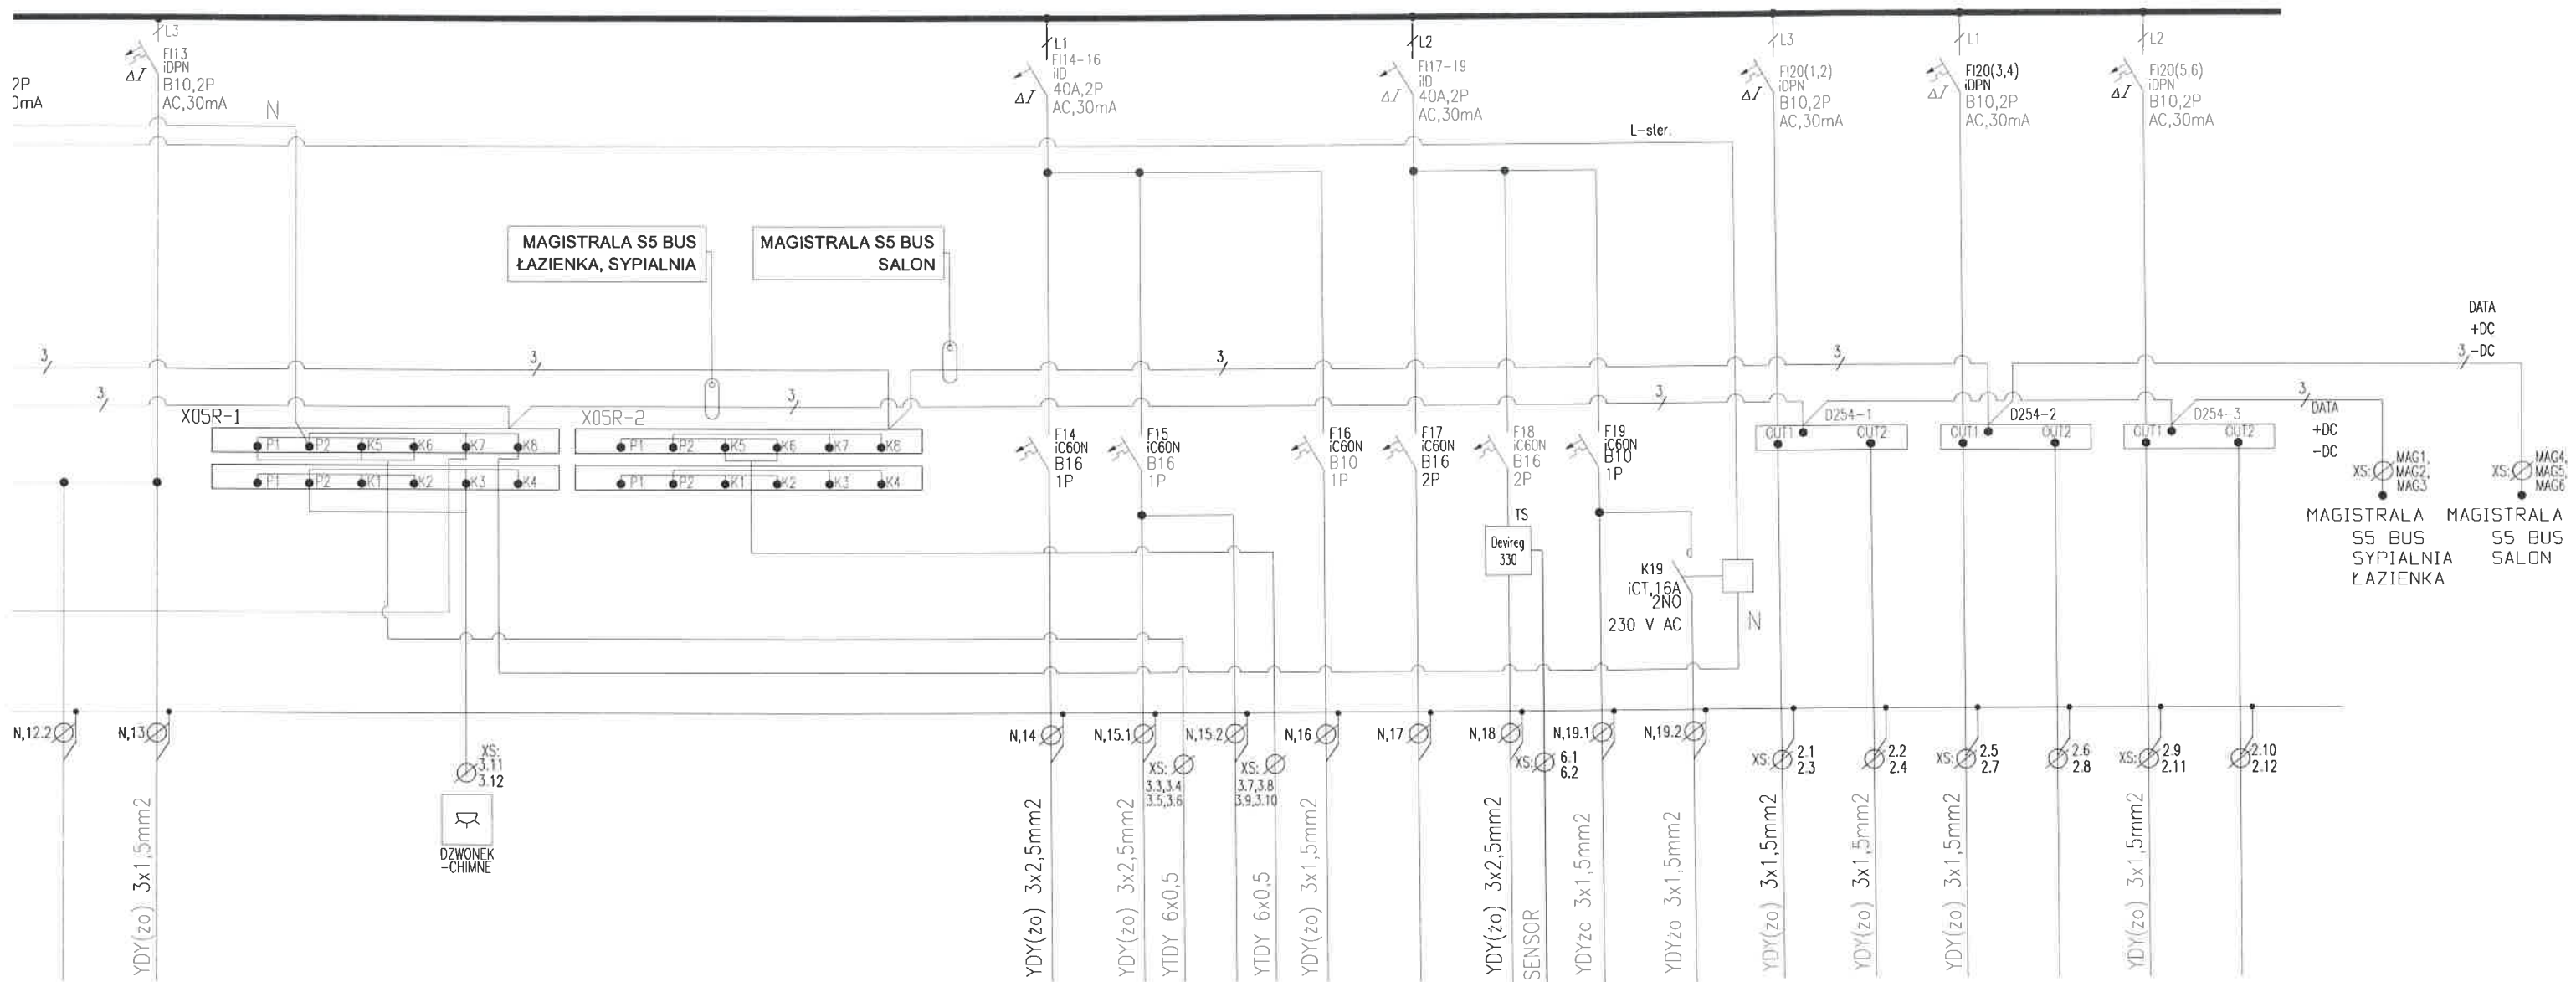

12.2	13
Rezerwa	WL1
Rezerwa	Lampka do czytania

S

14	15.1	15.2	16	17	18	19.1	19.2	20.1	20.2	20.3	20.4	20.5	20.6
1,6	1,2	1,2	0,1	-	0,8	0,15	0,23	-	-	-	-	-	0,3
Gniazda	Wypust	Wypust	Wypust	-	Wypusty	Wypusty	Wypusty	TL30,WL2,FL2	WL6	FL2,WL6,WL7	Rezerwa	CL15	Rezerwa
Gniazda ogłone	Wypusty Zasilony elektr.	Wypusty Zasilony elektr.	oswiełlenie lampy lusterko	Rezerwa	łazienka maty grzejne	łazienka grzejnik ręcznika,	łazienka mata lusterko	Oswiełlenie oprawy TL30,WL2,FL2 Syplalnia	Oswiełlenie oprawa WL6 syplania	Oswiełlenie oprawy FL2,WL6,WL7 salon	Rezerwa	Oswiełlenie zyrandol CL15 salon	Rezerwa

S

D

Ł

Ł

Ł

Ł

S

Ł


D

WC

S

S/D

301, 304 01.03.2021

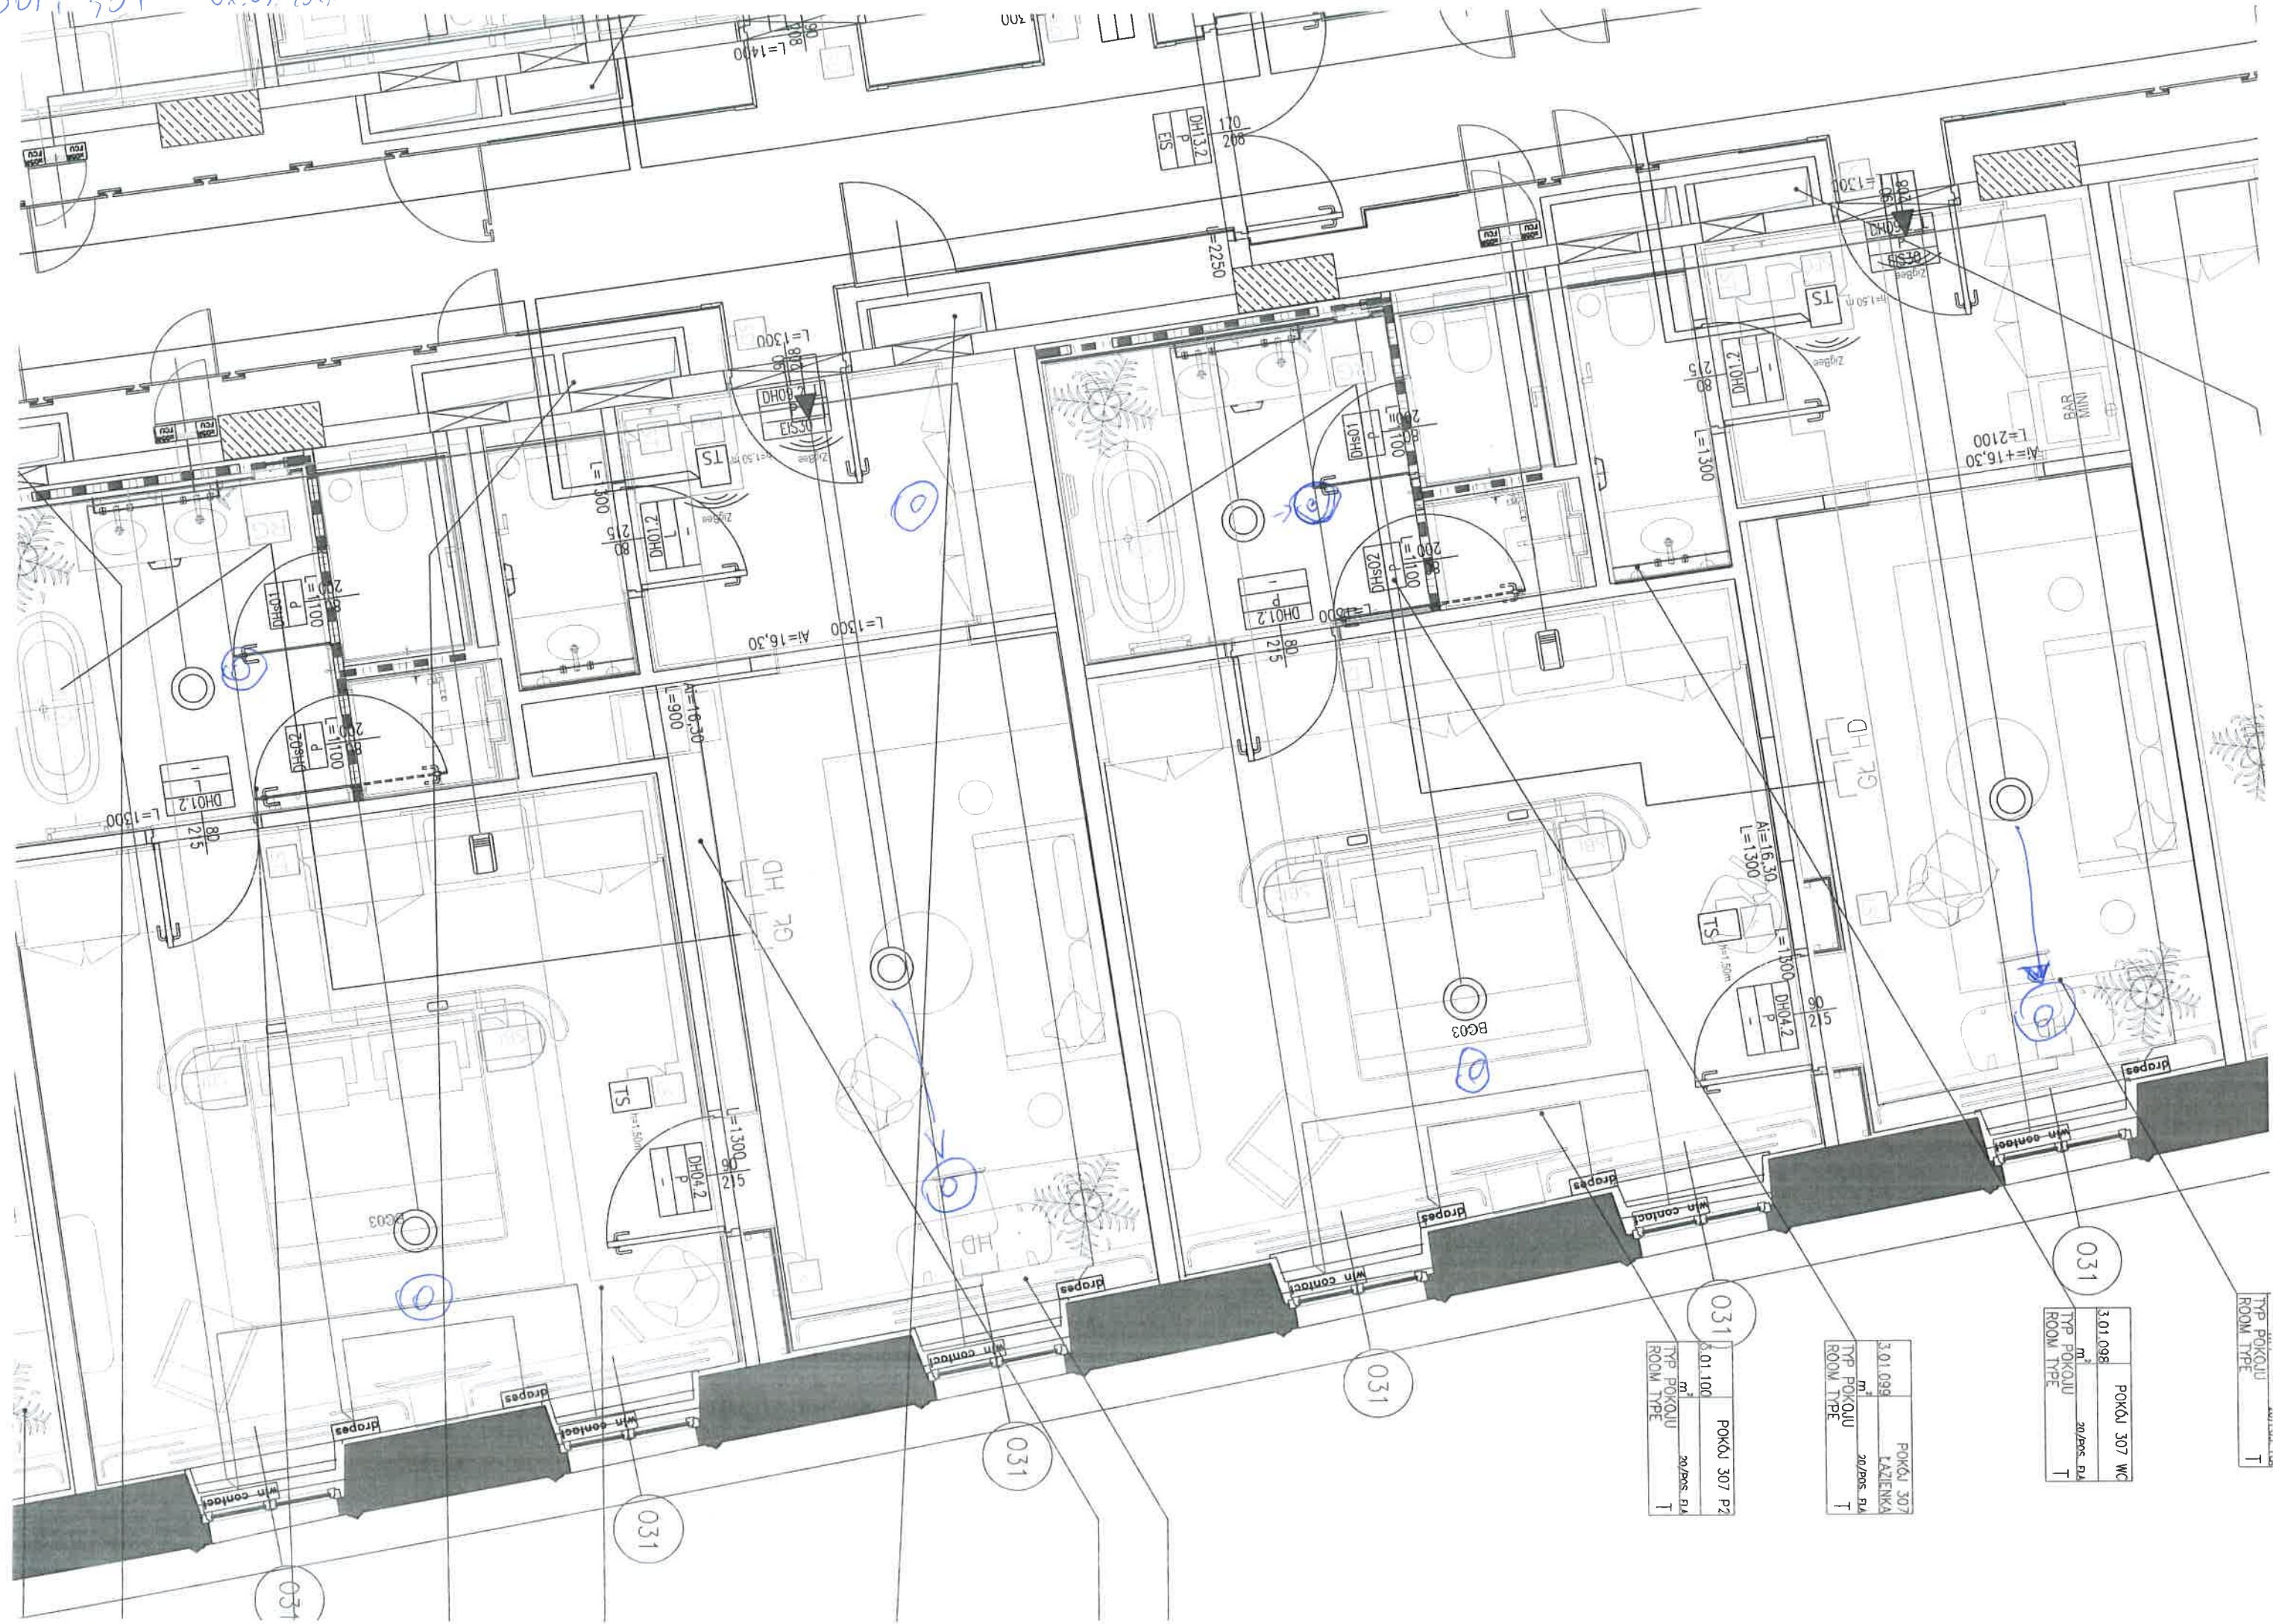

POKÓJ 307
TYP POKÓJU
ROOM TYPE
T

POKÓJ 307 WC
3.01.098
m² 20,00
TYP POKÓJU
ROOM TYPE
T

POKÓJ 307
LAZIENKA
3.01.099
m² 20,00
TYP POKÓJU
ROOM TYPE
T

POKÓJ 307 P2
3.01.100
m² 20,00
TYP POKÓJU
ROOM TYPE
T

031


031

031

031

307


01.03.2011

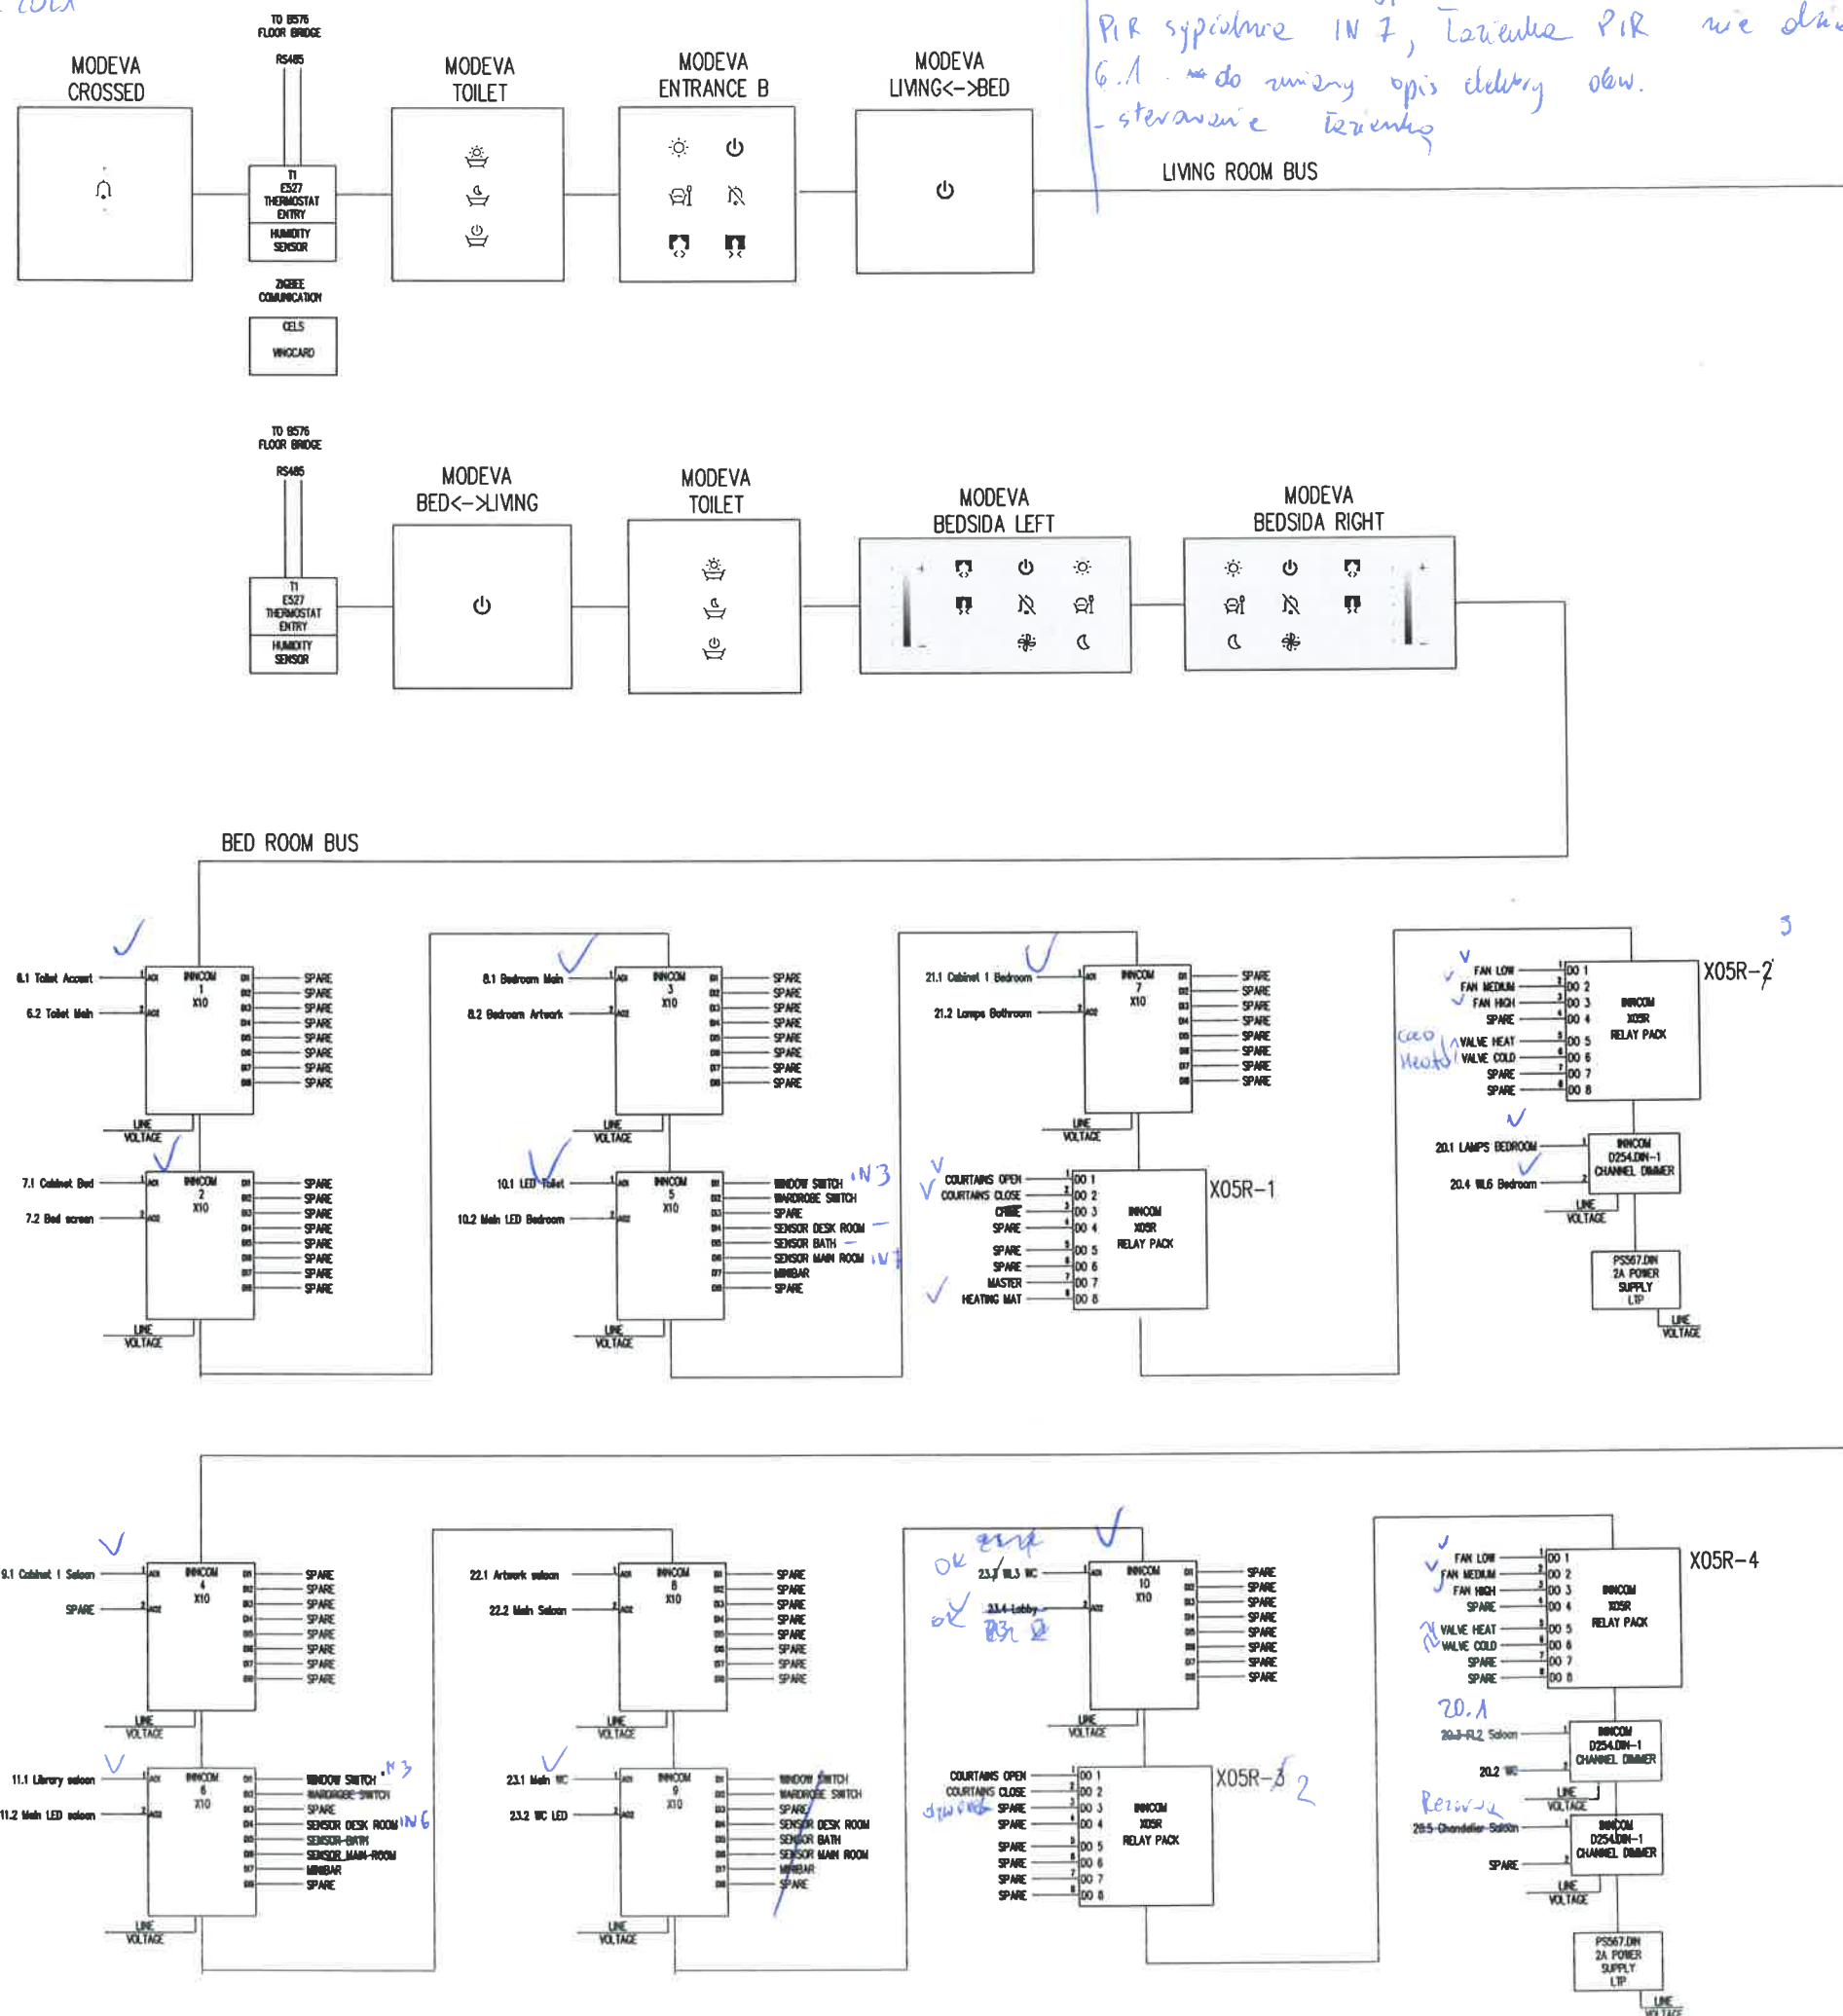

nie działa KD sygnalizacja
PIR sygnalizacja IN 7, Termostat PIR nie działa.
6.1. do zmiany opis elektryczny obw.
sterowanie termostatu

Uwagi
- brakujący powiaty
- zamiana rozrządu grzewczego i chłodzenia schemat.
- X10/9 - Rezerwa
- PIR X10/6 IN 6 - salon - przedpokój nie reaguje.
- 20.3 zmiana opisu ze schematu. 20.1. i 20.2 zmiana
9.1 zmiana ze schematu elek.
- X10/8 nie działa osłonięcie - sterownik nie działa.
- wpięcie nie działa rozrząd od grzewczego.

A	09.2018	Aktualizacja sygnałów	M. Kiszurno
NR REWIZJI	DATA	OPIS ZMIANY	AUTOR

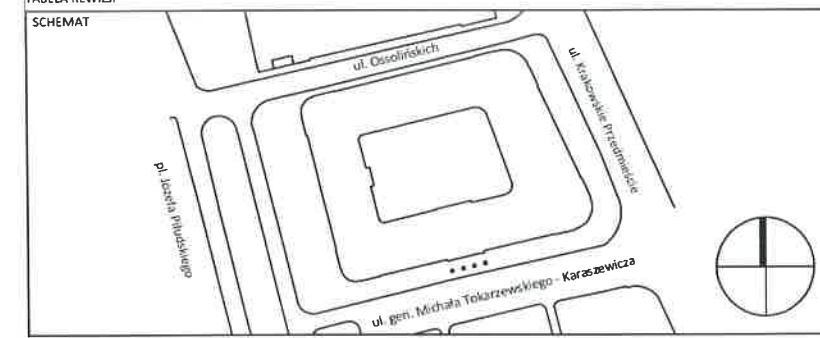


INWESTOR	H.E.S.A Spółka z ograniczoną odpowiedzialnością Sp. k. ul. Krakowskie Przedmieście 13, 00-071 Warszawa	GRUPA PROJEKTOWA: Architektura: SUD Sud Architekt Polska Sp. z o.o. ul. Chmielna 19 00-021 Warszawa tel: +48 22 556 59 00 fax: +48 22 556 59 10 e-mail: sud@sudarchitects.com
OBIEKT	HOTEL EUROPEJSKI REMONT I PRZEBUDOWA ELEWACJI I WNĘTRZ, ROZBIÓRKA I NOWA ZABUDOWA DZIEDZINCA, BUDOWA GARAŻU PODZIEMNEGO NADBUDOWA - ROZBUDOWA PODDAŻA	Konstrukcja: Fort FORT POLSKA Sp. z o.o. ul. Nowotorska 8 85-840 Bydgoszcz tel/fax: +48 52 351 46 46 / 47 e-mail: poczta@fort.pl
ADRES INWESTYCJI	WARSAWA, UL. KRAKOWSKIE PRZEDMIEŚCIE 13	RYBECENT ul. Sobocka 20 / 1 01-664 Warszawa tel/fax: +48 833 68 52 e-mail: rybcent@interia.pl
FAZA	DOKUMENTACJA POWYKONAWCZA	Bransza instalacyjna Projekt podstawowy: Fibat Sp. z o.o. ul. Traktorzystów 4A 01-114 Warszawa tel: +48 22 862 86 25 fax: +48 22 632 38 75
BRANŻA	INSTALACJE ELEKTRYCZNE (IE)	Bransza instalacyjna Projekt wykonawczy: POLONEZ POLONEZ PLUS spółka z ograniczoną odpowiedzialnością 02-146 Warszawa, ul. 17 Sierpnia 70 tel: (0-41) 348 90 19; fax: (0-41) 348 90 33 biuro@polonez-plus.com.pl
GŁÓWNY ARCHYTEKT	Architecte D.P.L.G. Jocelyn Frederic Fillard upr. nr W/21/2009	QUMAK Qumak S.A. Aleje Jerozolimskie 136 02-305 Warszawa T: +48 22 519 08 00 F: +48 22 519 08 33
PROJEKTANT	mgr inż. Tomasz Gańko upr. nr MAZ/0297/PWOE/04	
SPRAWDZAJĄCY	mgr inż. Andrzej Zakrzewski upr. nr WAM/0012/PWOE/10	
OPRACOWANIE	Marcin Kiszurno inż. Joanna Holica	

NUMER DOKUMENTU	HE_PPW_IE_03_525_058_T_A_F	DATA	09.2018
TEMAT	Instalacje automatyki pokoju hotelowego	T / Z / CZ	525
NAZWA RYSUNKU	Schemat systemu INNCOM - pokój typu T - piętro 3	NR RYSUNKU	525_58_T_A

307

TP-TYP T 307

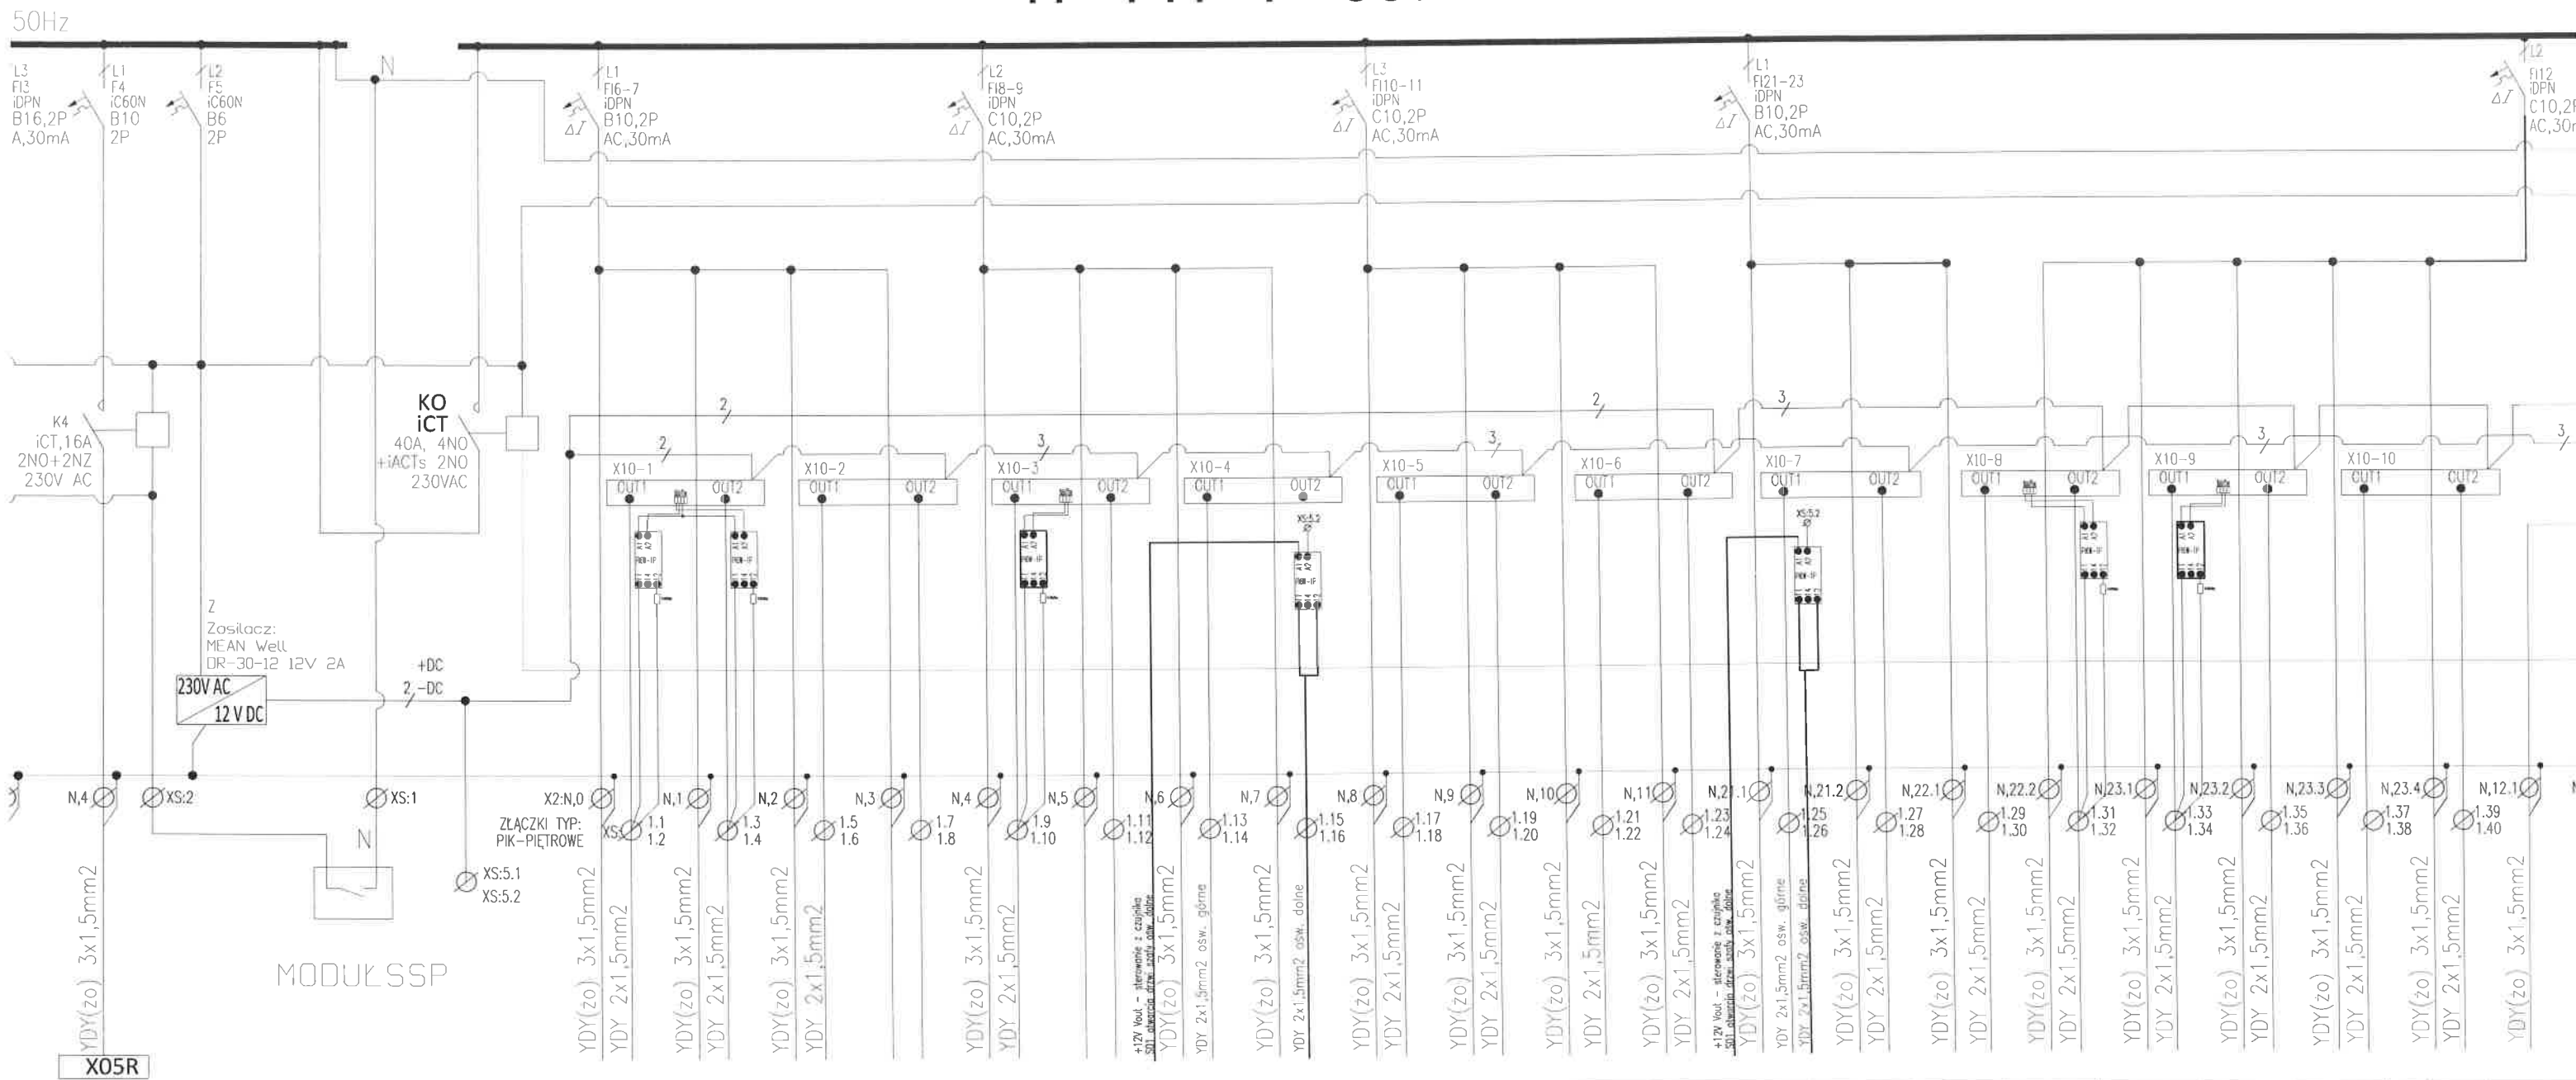


4	5		6.1	6.2	7.1	7.2	8.1	8.2	9.1	9.2	10.1	10.2	11.1	11.2	21.1	21.2	22.1	22.2	23.1	23.2	23.3	23.4	12.1
0,3	0,8		0,07	0,12	0,2	-	0,06		0,15	0,12	0,02	0,02	0,06	-	0,02	0,06	-	0,04	0,07	0,025	0,06	0,12	-
Wypust	-		D3W, D4	D2,D2B,D4	LN4a	Rezerwa	D1	Rezerwa	LN5A	LN5	LN2	LN3	LN5	Rezerwa	LN5	WL3	Rezerwa	D1	D2,D2A	LN2	WL3	LN5	TL2
fan-coil	Zasilanie inteligentny pokój	WYŁĄCZENIE Z SYSTEMU HOTELOWEJ REZERWACJI (PMS)	Oświetlenie główne przedpokój	Oświetlenie główne Łazienka	Oświetlenie szafek nocnych przy łóżku	Rezerwa	Oświetlenie główne Sypialnia	Rezerwa	Podświetlenie Szafa 1 Sypialnia	Podświetlenie Szafa 1 Sypialnia	Pasek LED LN2 Duża łazienka	Oświetlenie Pasek LED Sypialnia	Podświetlenie biblioteczka Salon	Rezerwa	Podświetlenie Szafka przedpokój	Oświetlenie oprawy WL3 duża łazienka	Rezerwa	Oświetlenie Główne Salonn	Oświetlenie główne WC	Oświetlenie pasek LED WC	Oświetlenie oprawy WL3 mała łazienka	Oświetlenie Minibar Przedpokój	Lampka na biurku Salon

Rodzaj pomieszczenia:
Ł - łazienka
S - sypialnia
D - salon
WC - ubikacja

osw. ł
i.e. wentylacja
akustyczna

307

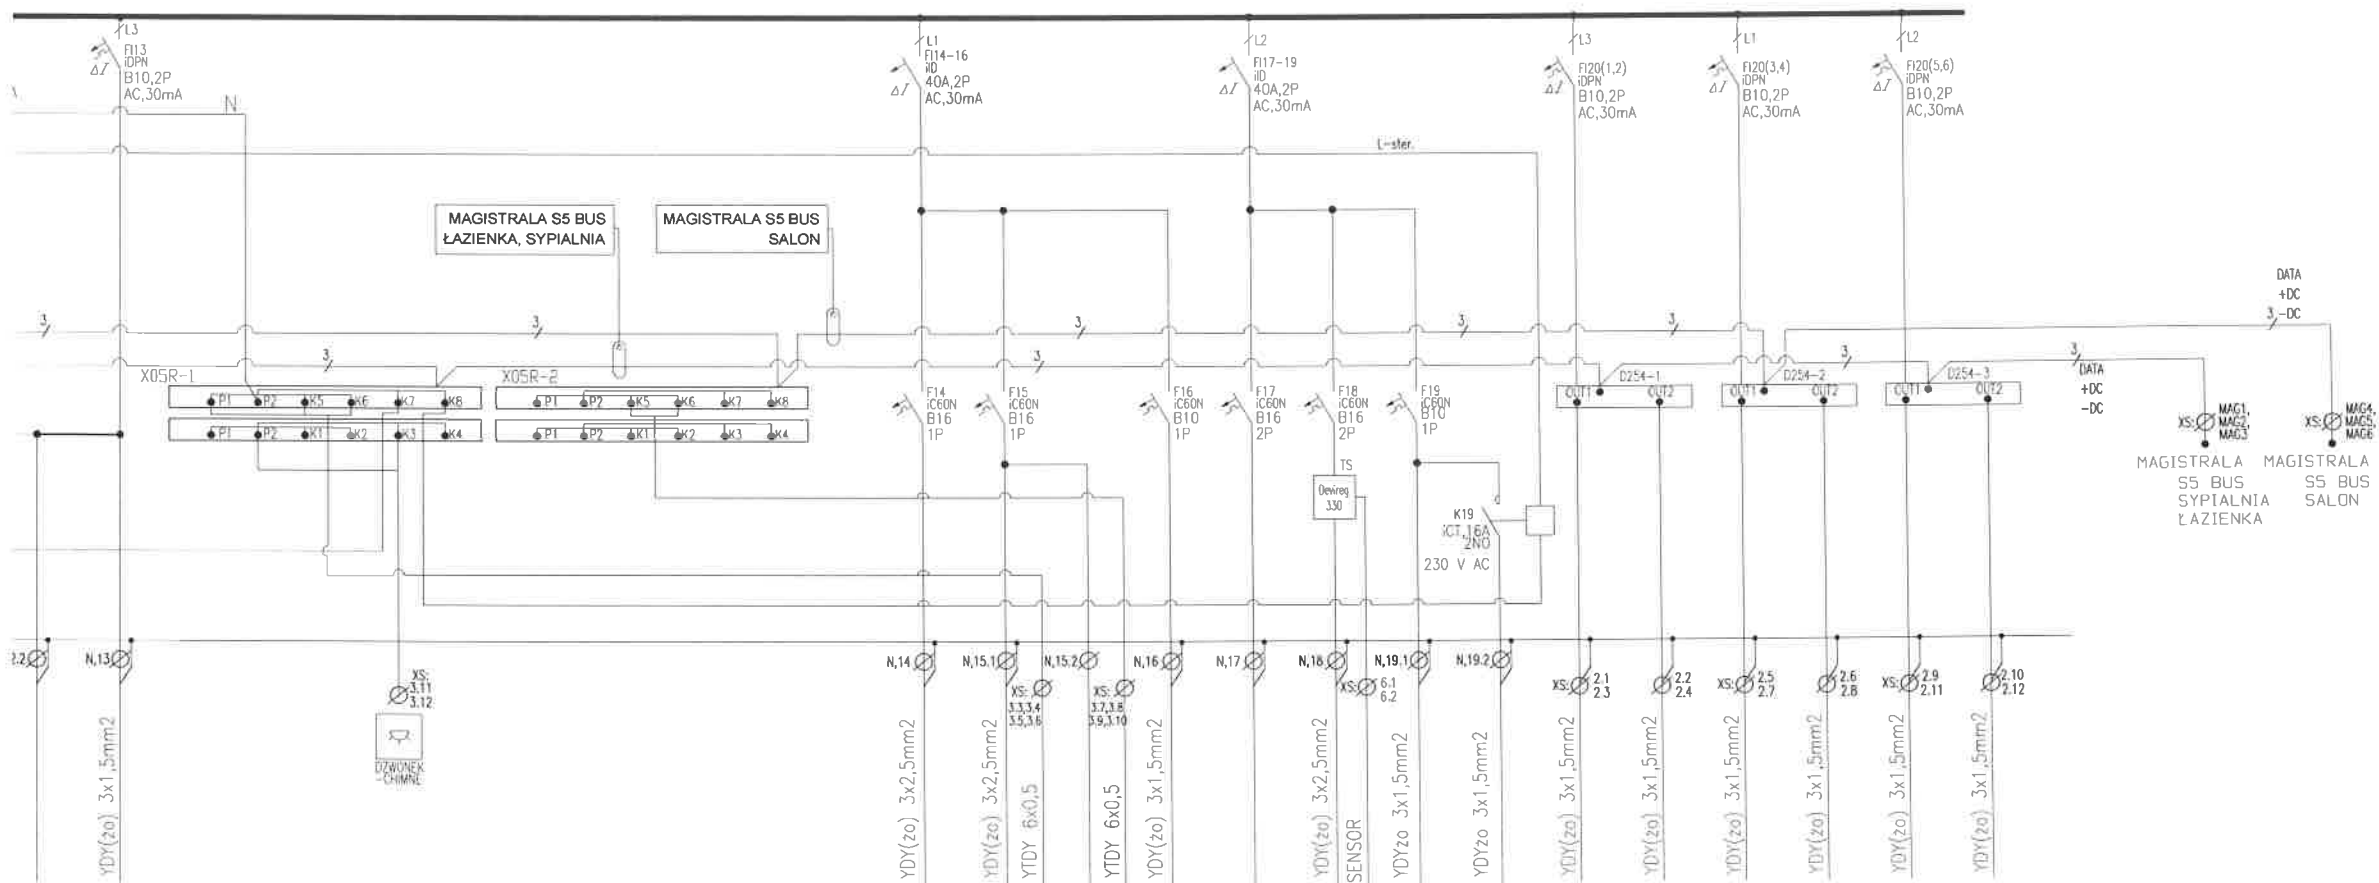

12.2	13
Rezerwa	WL1

S

14	15.1	15.2	16	17	18	19.1	19.2	20.1	20.2	20.3	20.4	20.5	20.6
1,6	1,2	1,2	0,1	-	0,8	0,15	0,23	-	-	-	-	-	-
Gniazda	Wypust	Wypust	Wypust	-	Wypust	Wypust	Wypust	FL2, WL6, WL7	CL15	TL30, WL2, FL2	WL6	Rezerwa	Rezerwa
Gniazda ogólnie	Wypusty Zasilony elektr.	Wypusty Zasilony elektr.	Oświetlenie lampy lustro	Rezerwa	Łazienka mody grzejnik	Łazienka grzejnik reżymika	Łazienka mody lustro	Oświetlenie oprowy FL2, WL6, WL7 salon	Oświetlenie CL15 salon	Oświetlenie oprowy TL30, WL2, FL2 sypialnia	Oświetlenie oprowa WL6 sypialnia	Rezerwa	Rezerwa

S

D

Ł

Ł

Ł

Ł

S

Ł

D

WC

S

S/D